




FACADE 3

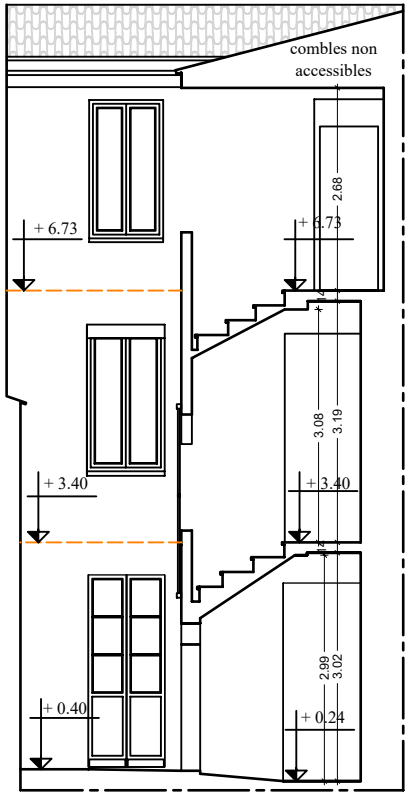

COUPE CC
FACADE 1

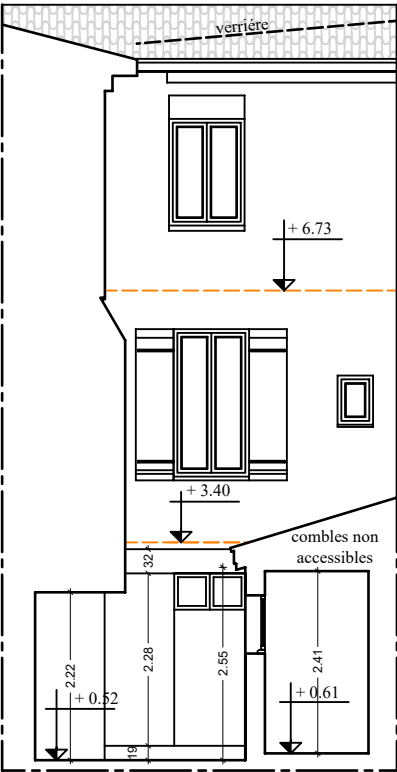

FACADE 6

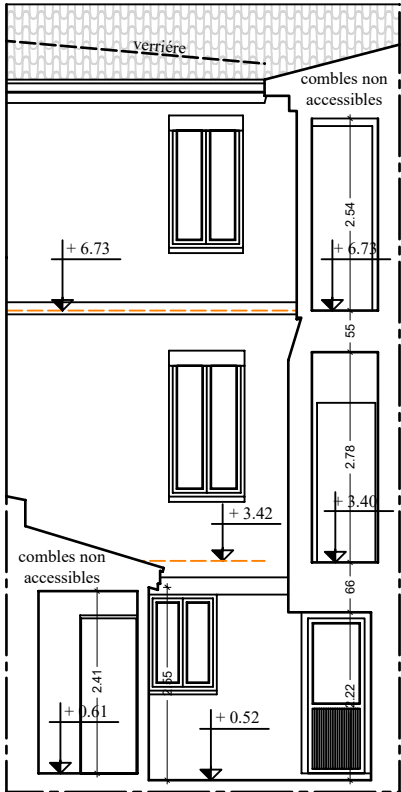

COUPE BB
FACADE 4

PLANS DE RECOLEMENT	Laurent FONTAINE
39/41 rue Paul Louis Lande 33000 BORDEAUX	5 Sagnots 33720 St Michel de Rieufret
FACADES numéro 39 Echelle 1/100	Tél: 06.23.37.18.21
	Avril 2025