


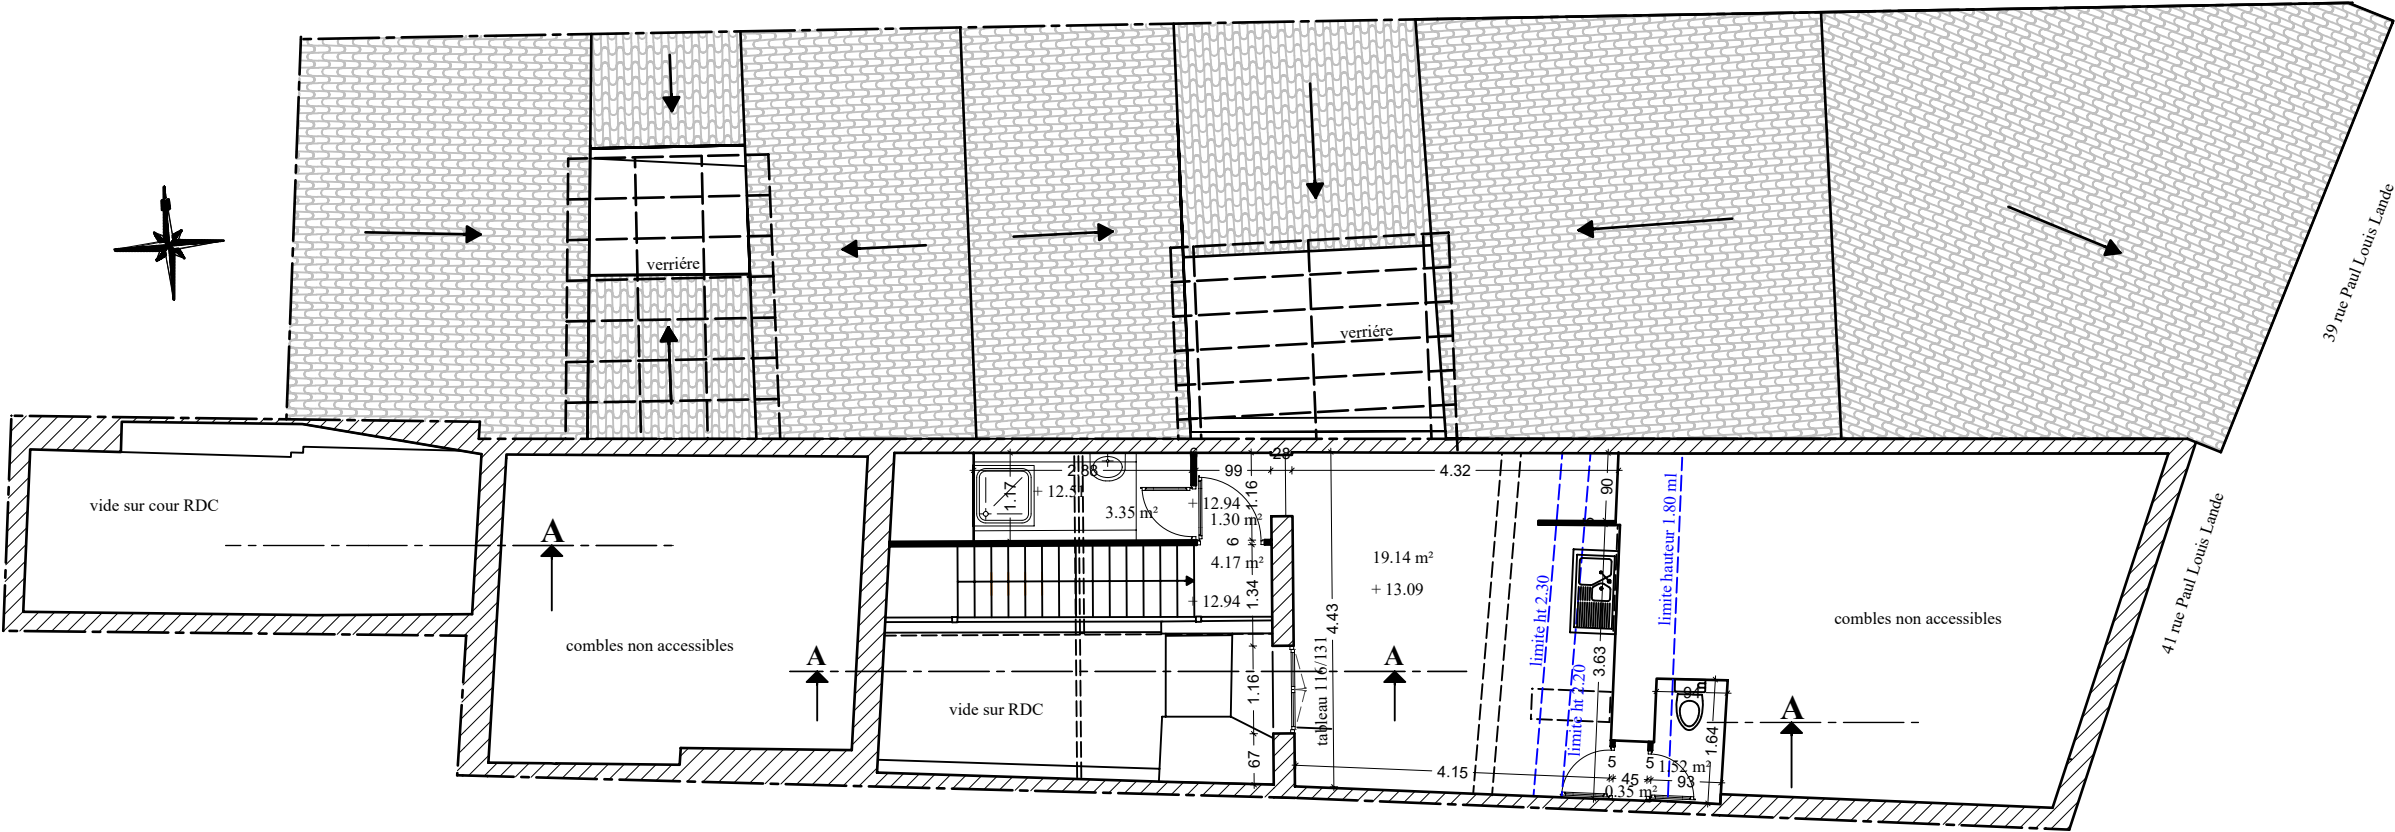

PLANS DE RECOLEMENT	Laurent FONTAINE
39/41 rue Paul Louis Lande 33000 BORDEAUX	5 Sagnots 33720 St Michel de Rieufret
NIVEAUX 4 numéro 41 TOITURE numéro 39 Echelle 1/100	Tél: 06.23.37.18.21
	Avril 2025