


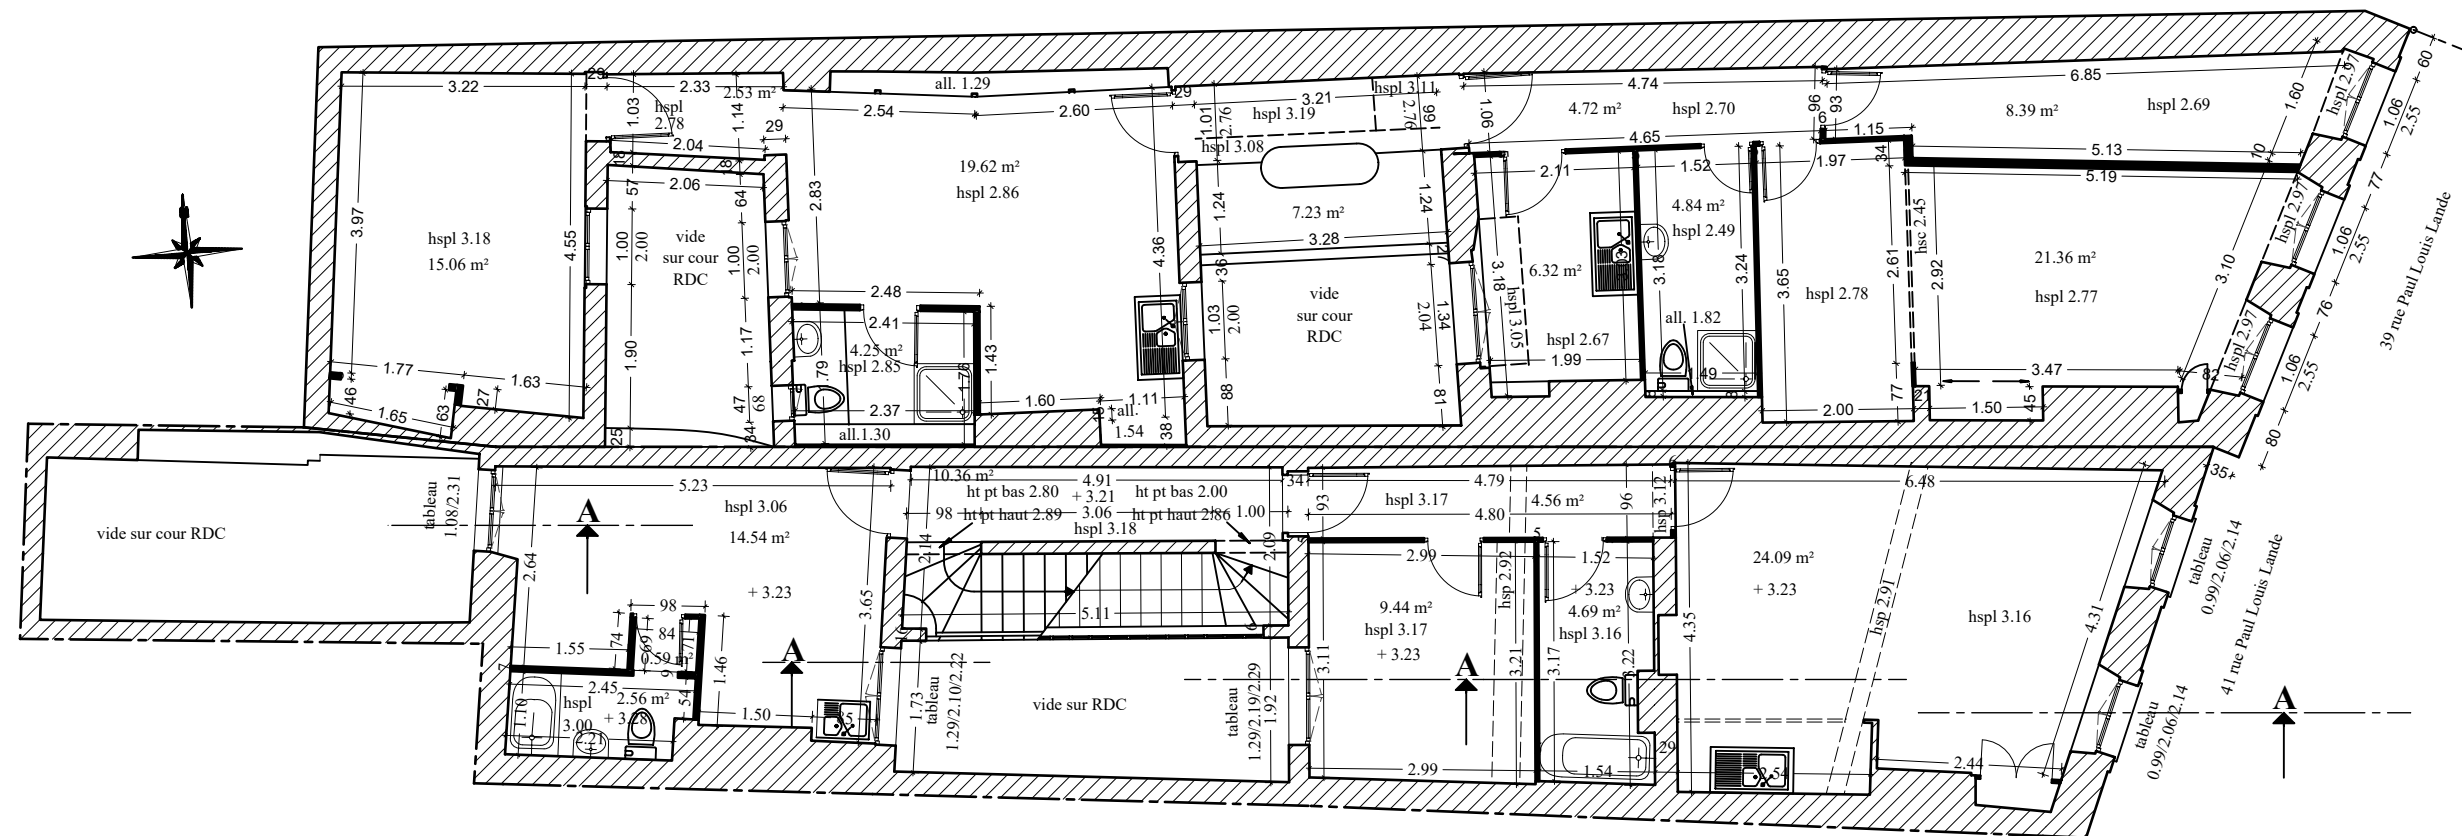

PLANS NON DEFINITIFS

PLANS DE RECOLEMENT	Laurent FONTAINE
39/41 rue Paul Louis Lande 33000 BORDEAUX	5 Sagnots 33720 St Michel de Rieufret
NIVEAUX 1 Echelle 1/100	Tél: 06.23.37.18.21 Mars 2025