


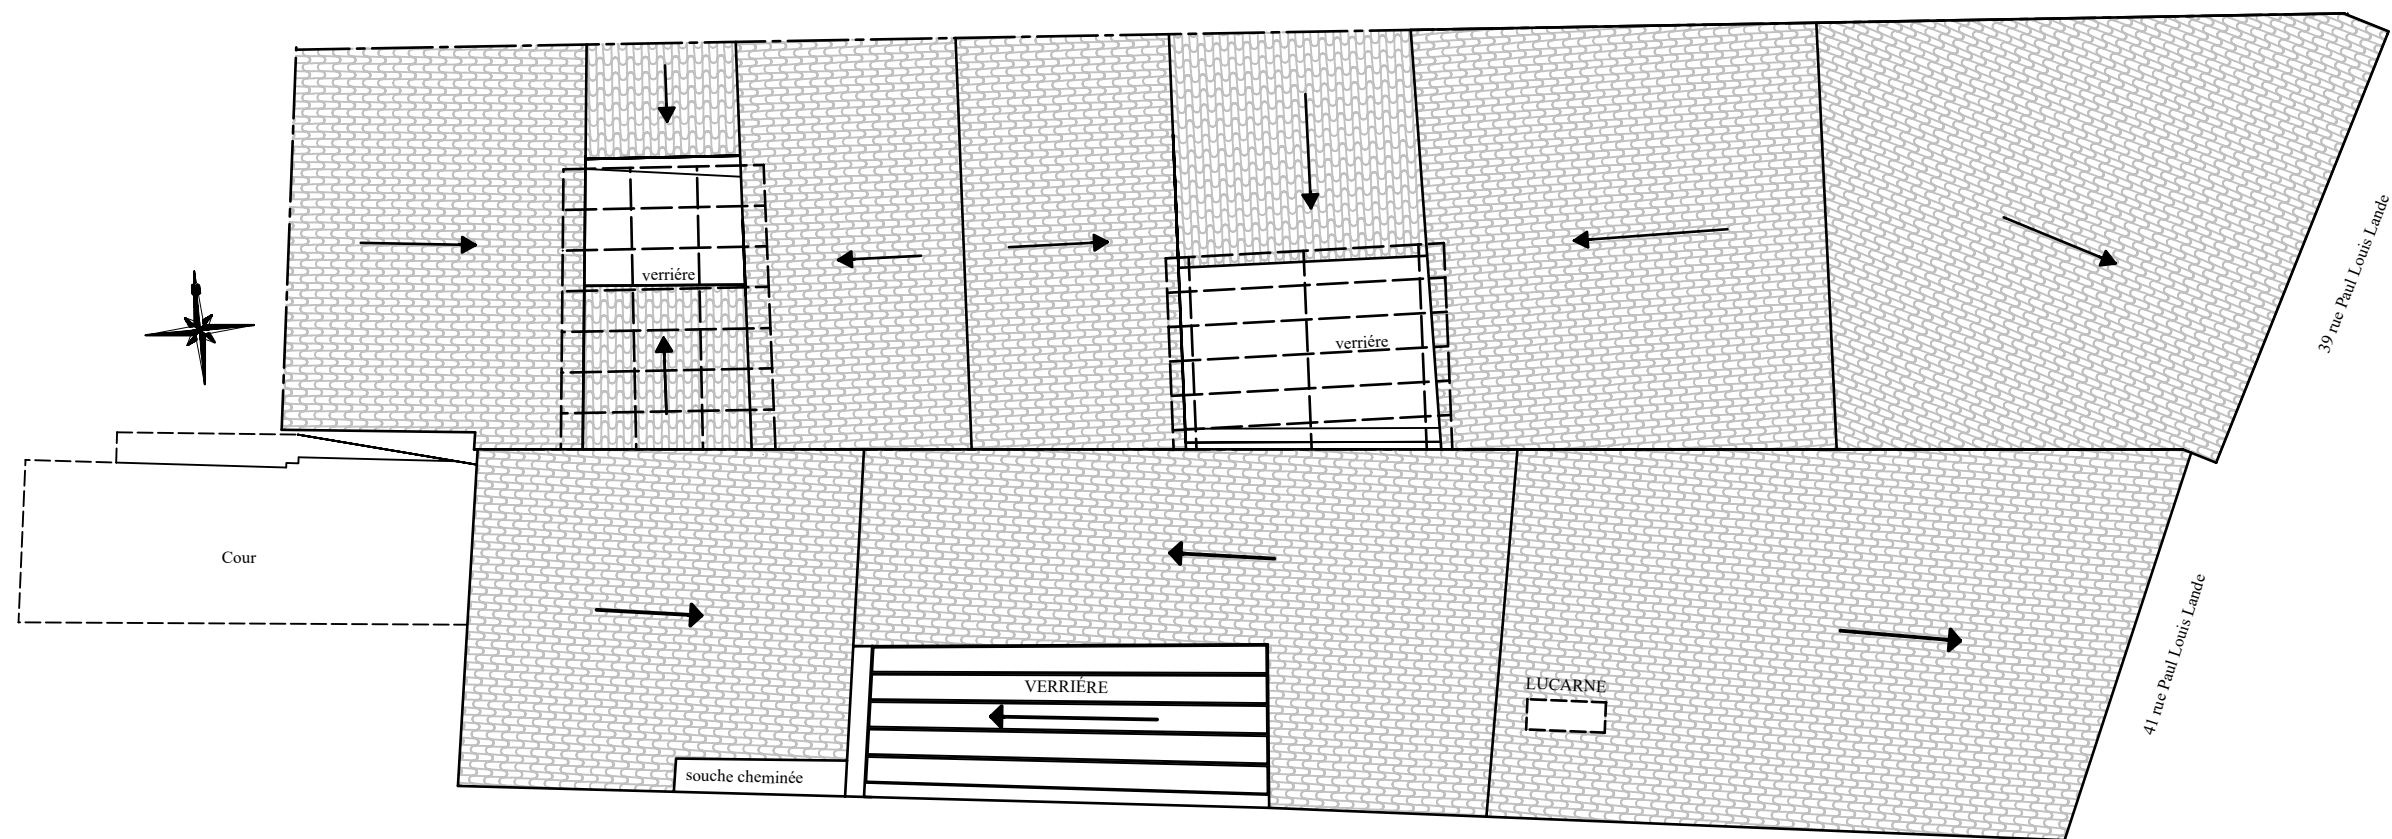

PLANS DE RECOLEMENT	Laurent FONTAINE
39/41 rue Paul Louis Lande 33000 BORDEAUX	5 Sagnots 33720 St Michel de Rieufret
TOITURE numéros 39/41 Echelle 1/100	Tél: 06.23.37.18.21
	Avril 2025