

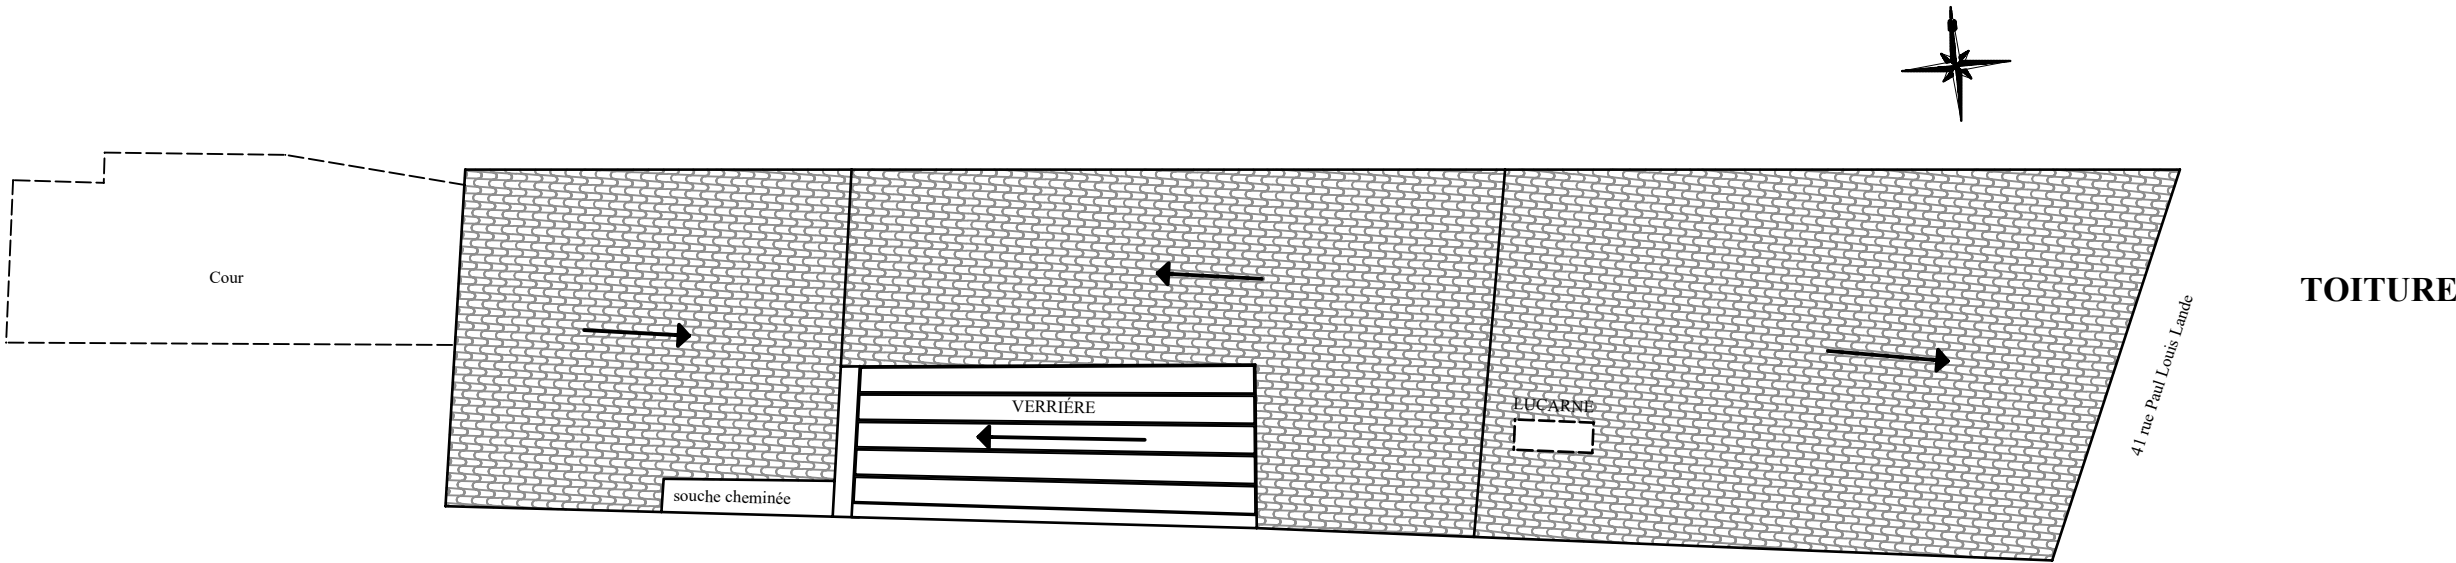



FACADE ARRIERE

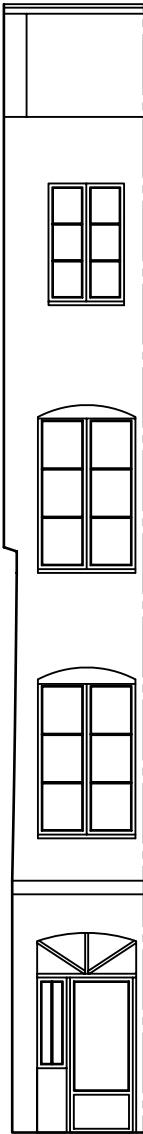

VUE A

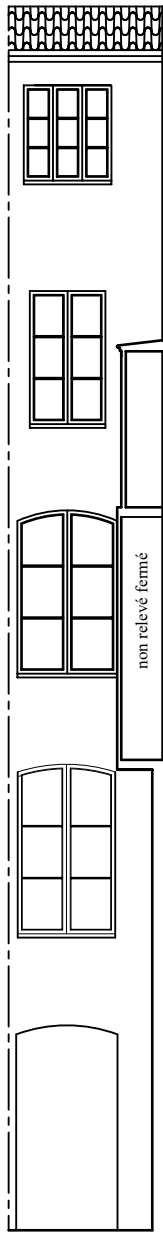


VUE B

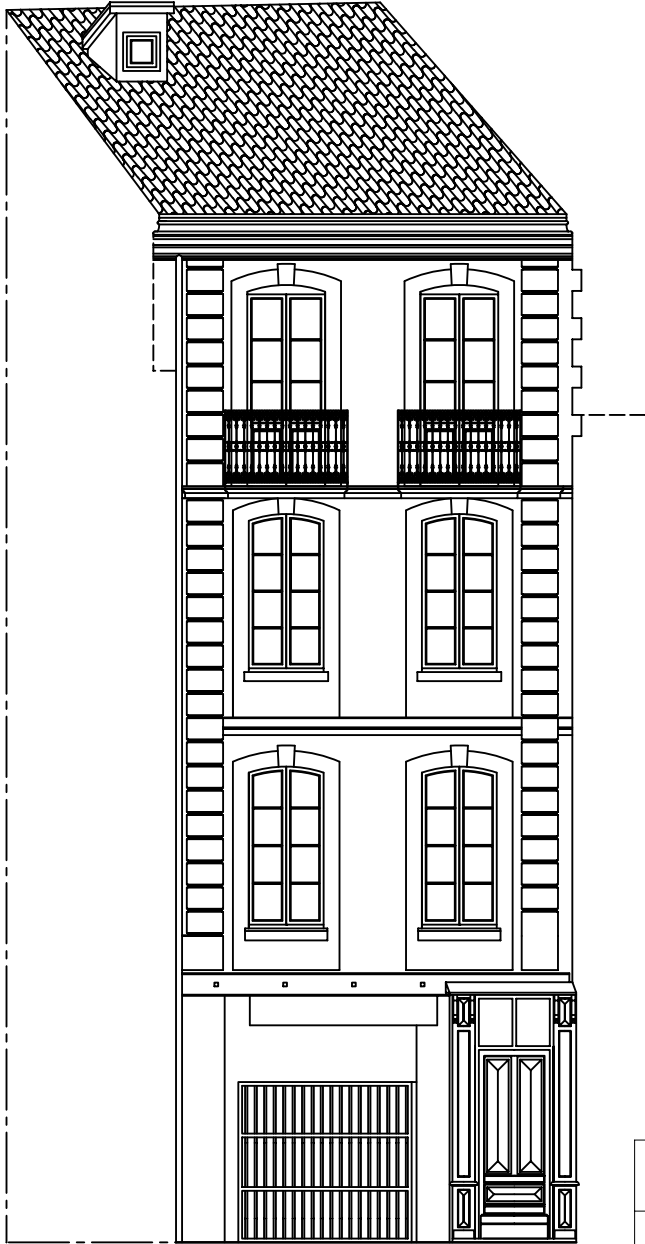


FACADE SUR RUE

PLANS DE RECOLEMENT	Laurent FONTAINE
41 rue Paul Louis Lande 33000 BORDEAUX	5 Sagnots 33720 St Michel de Rieufret
TOITURE et FACADES Echelle 1/100	Tél: 06.23.37.18.21
	FEVRIER 2024

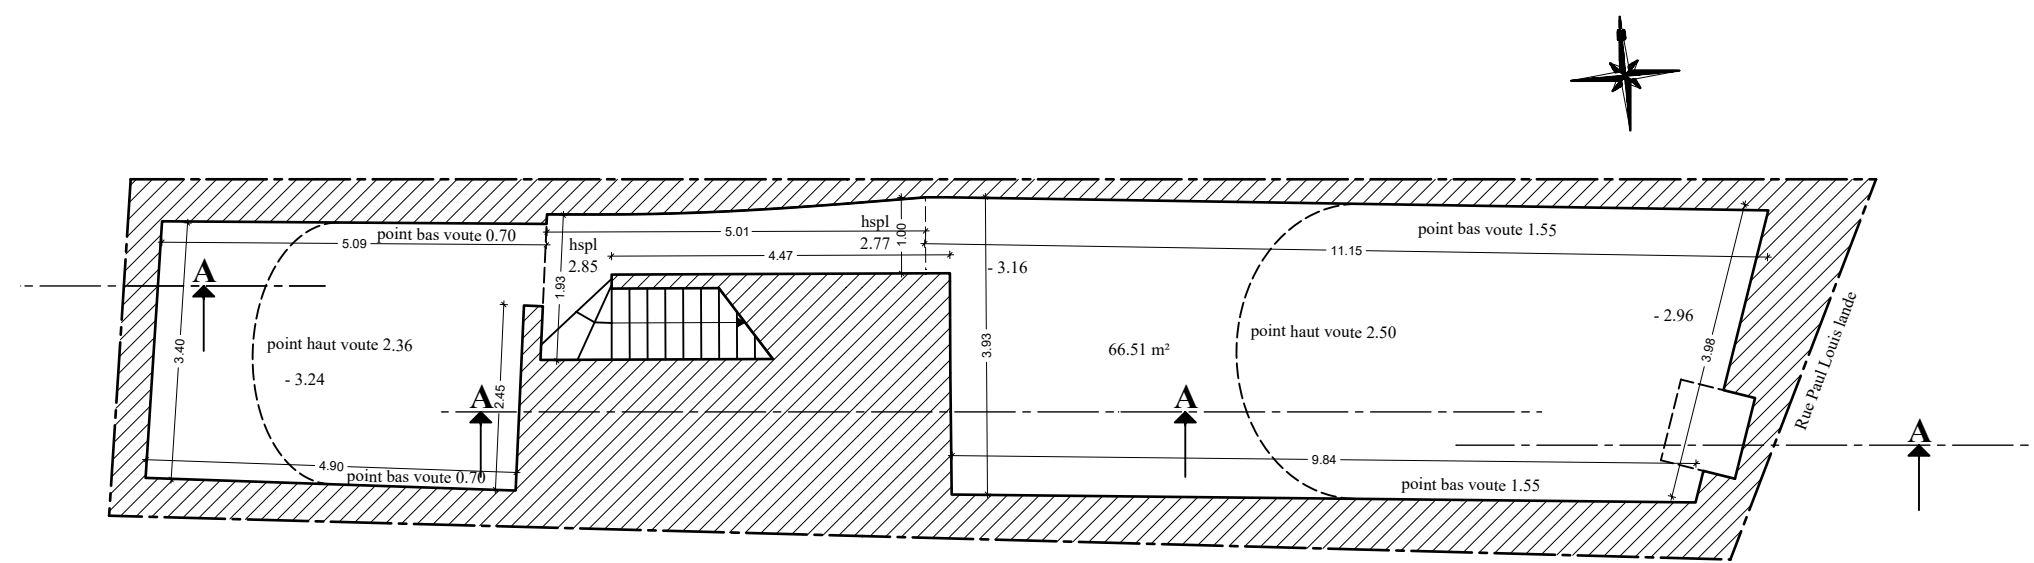


CAVES

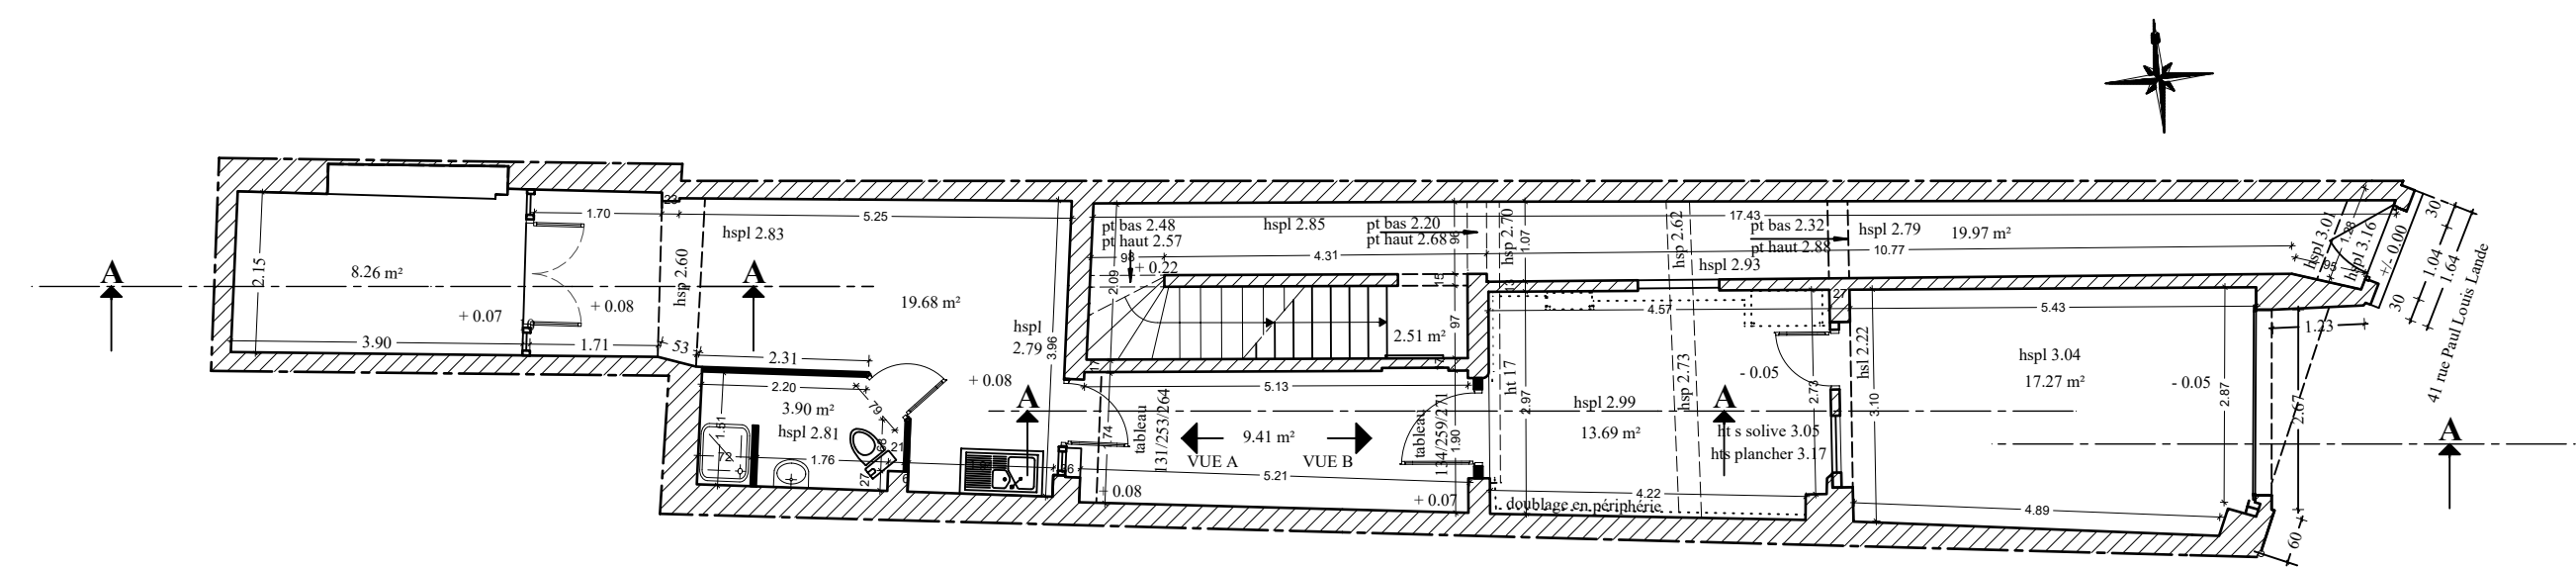


REZ DE CHAUSSEE

PLANS DE RECOLEMENT	Laurent FONTAINE
41 rue Paul Louis Lande 33000 BORDEAUX	5 Sagnots 33720 St Michel de Rieufret
CAVE et RDC Echelle 1/100	Tél: 06.23.37.18.21 FEVRIER 2024

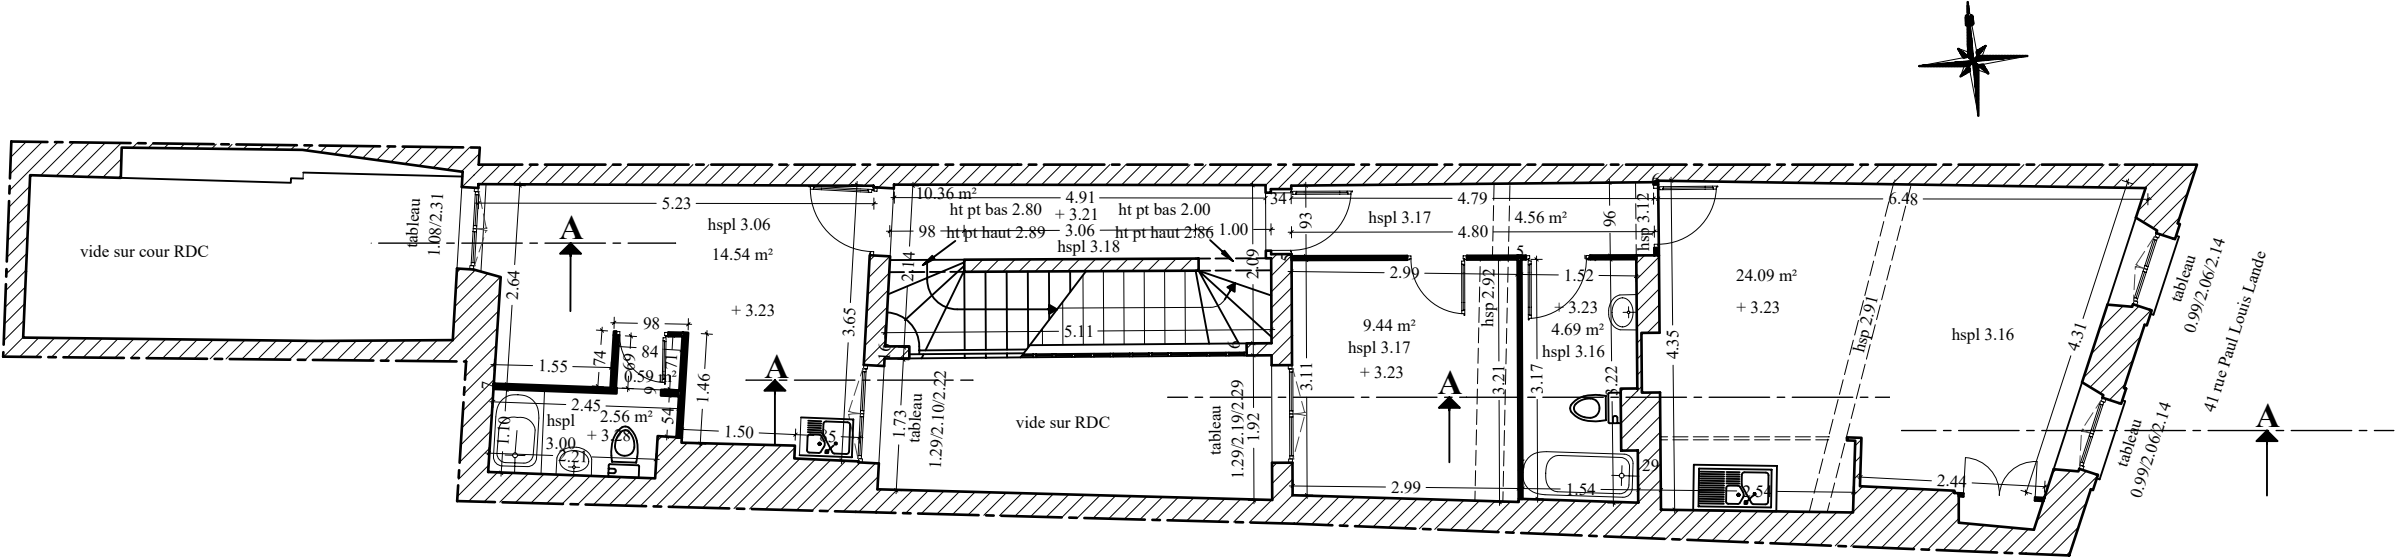


NIVEAU 1

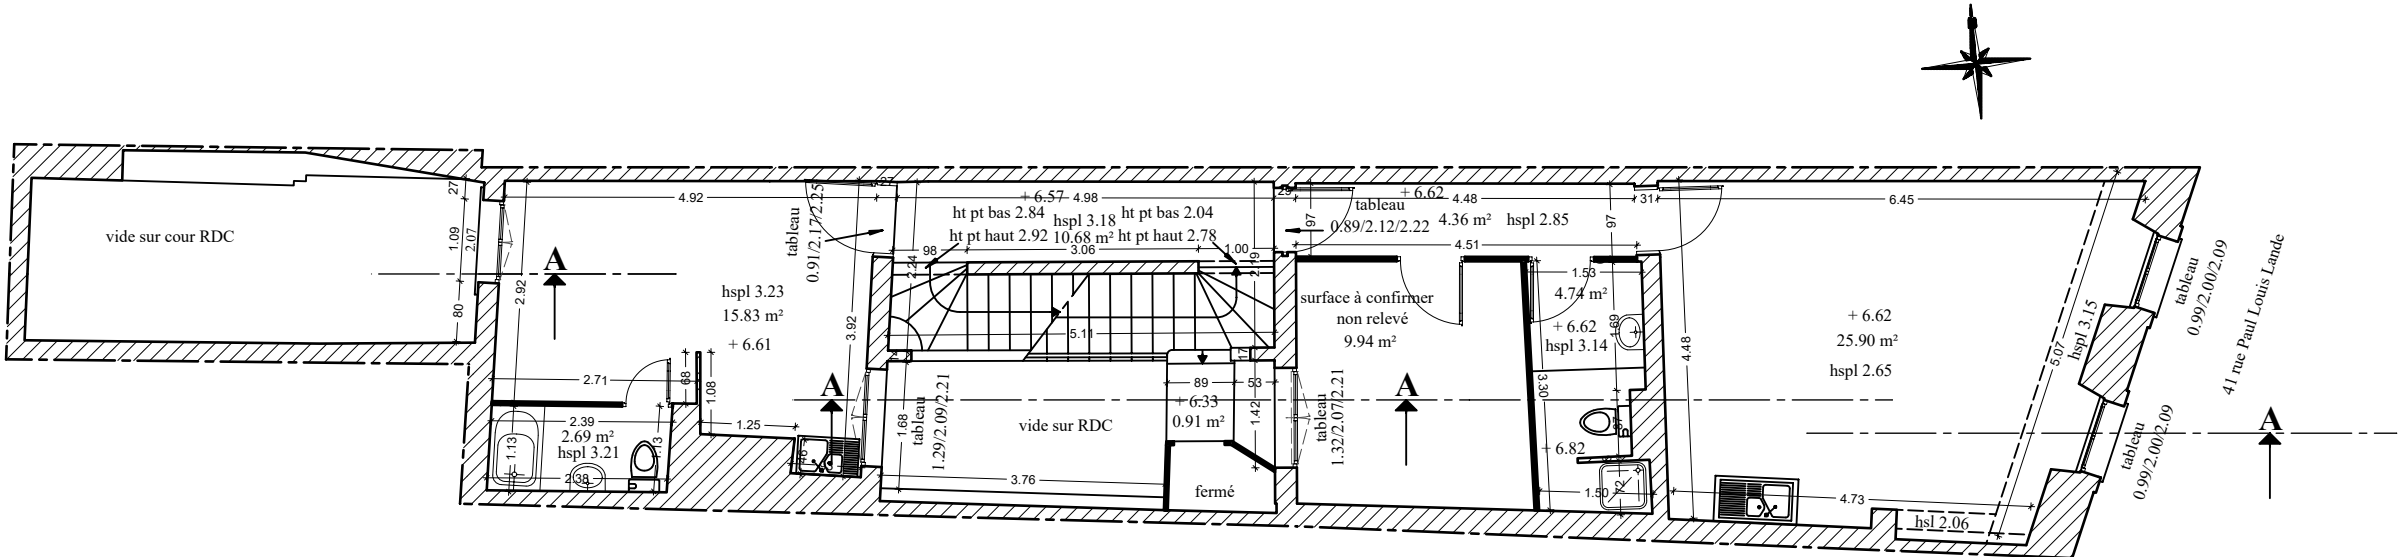


NIVEAU 2

PLANS DE RECOLEMENT	Laurent FONTAINE
41 rue Paul Louis Lande 33000 BORDEAUX	5 Sagnots 33720 St Michel de Rieufret
CAVE et RDC Echelle 1/100	Tél: 06.23.37.18.21 FEVRIER 2024

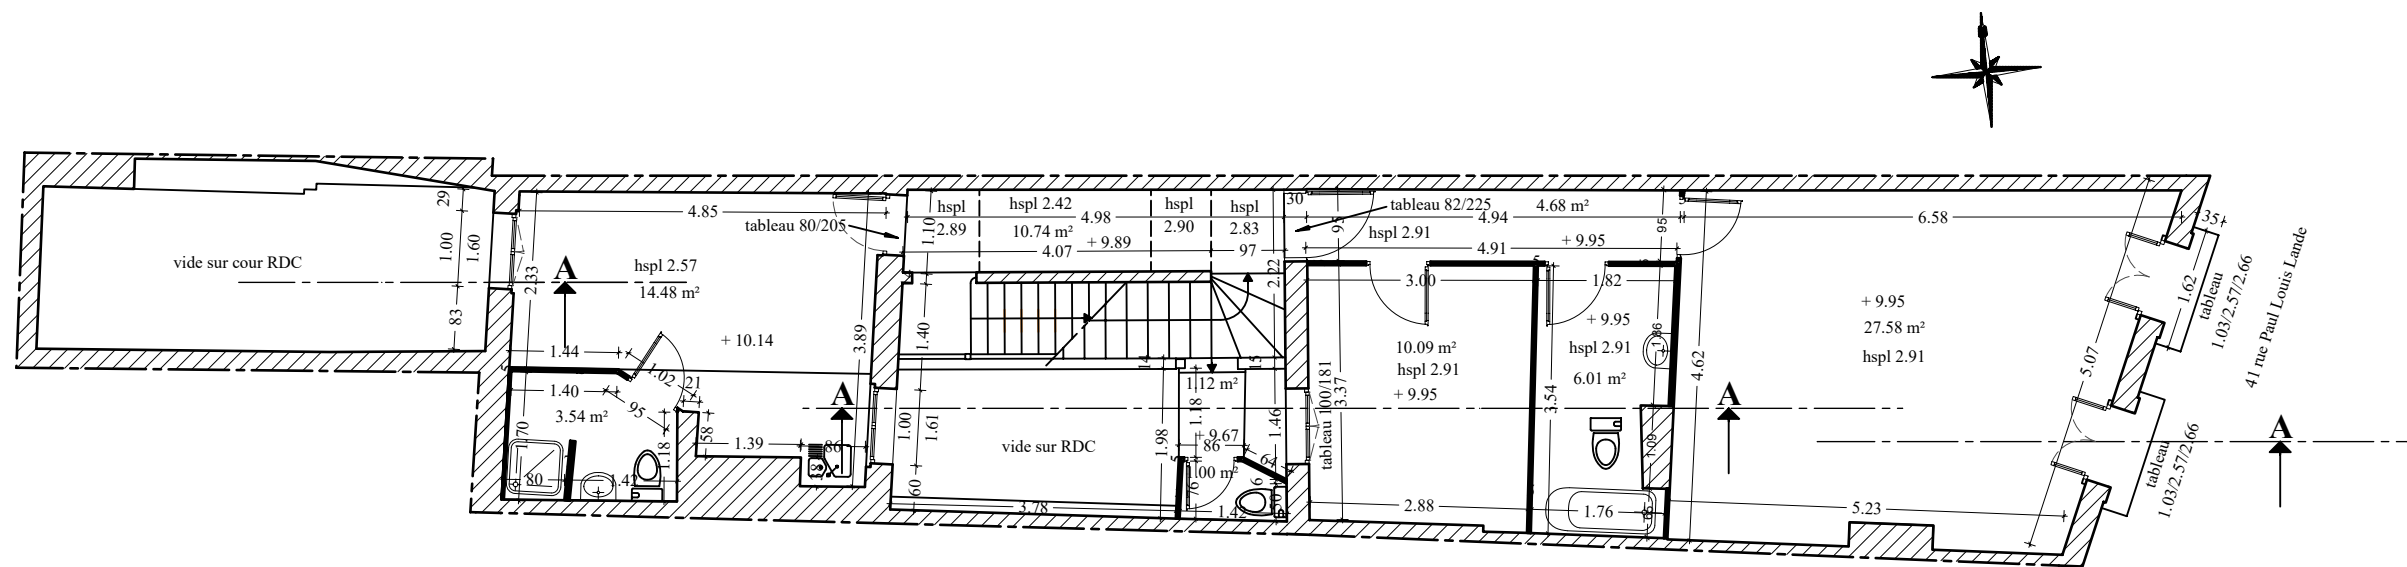

NIVEAU 3

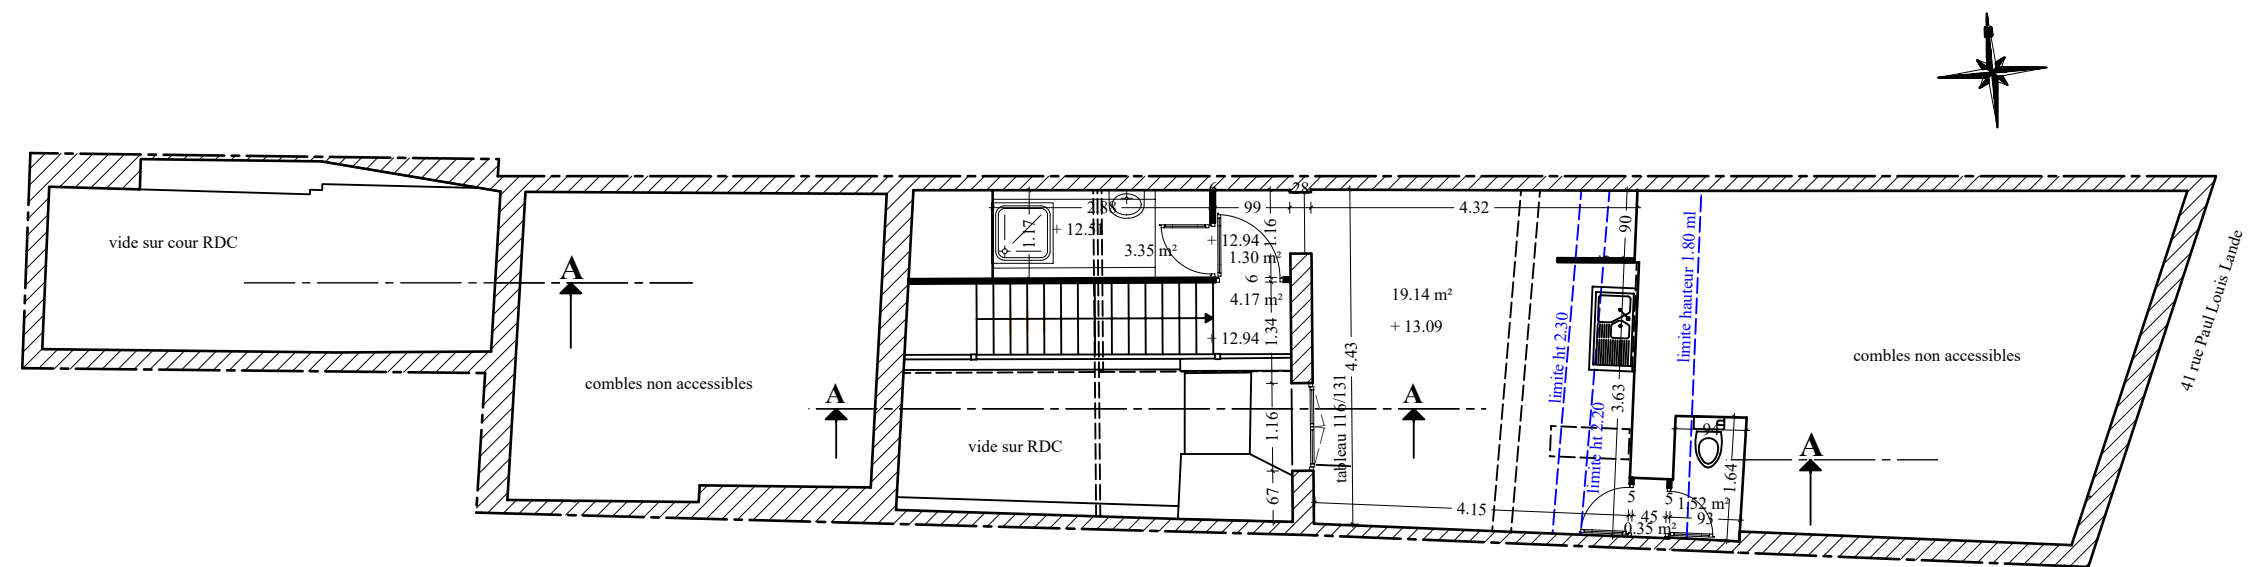

NIVEAU 4

PLANS DE RECOLEMENT

41 rue Paul Louis Lande
33000 BORDEAUX

NIVEAUX 3 et 4
Echelle 1/100

Laurent FONTAINE

5 Sagnots
33720 St Michel de Rieufret

Tél: 06.23.37.18.21

FEVRIER 2024

