


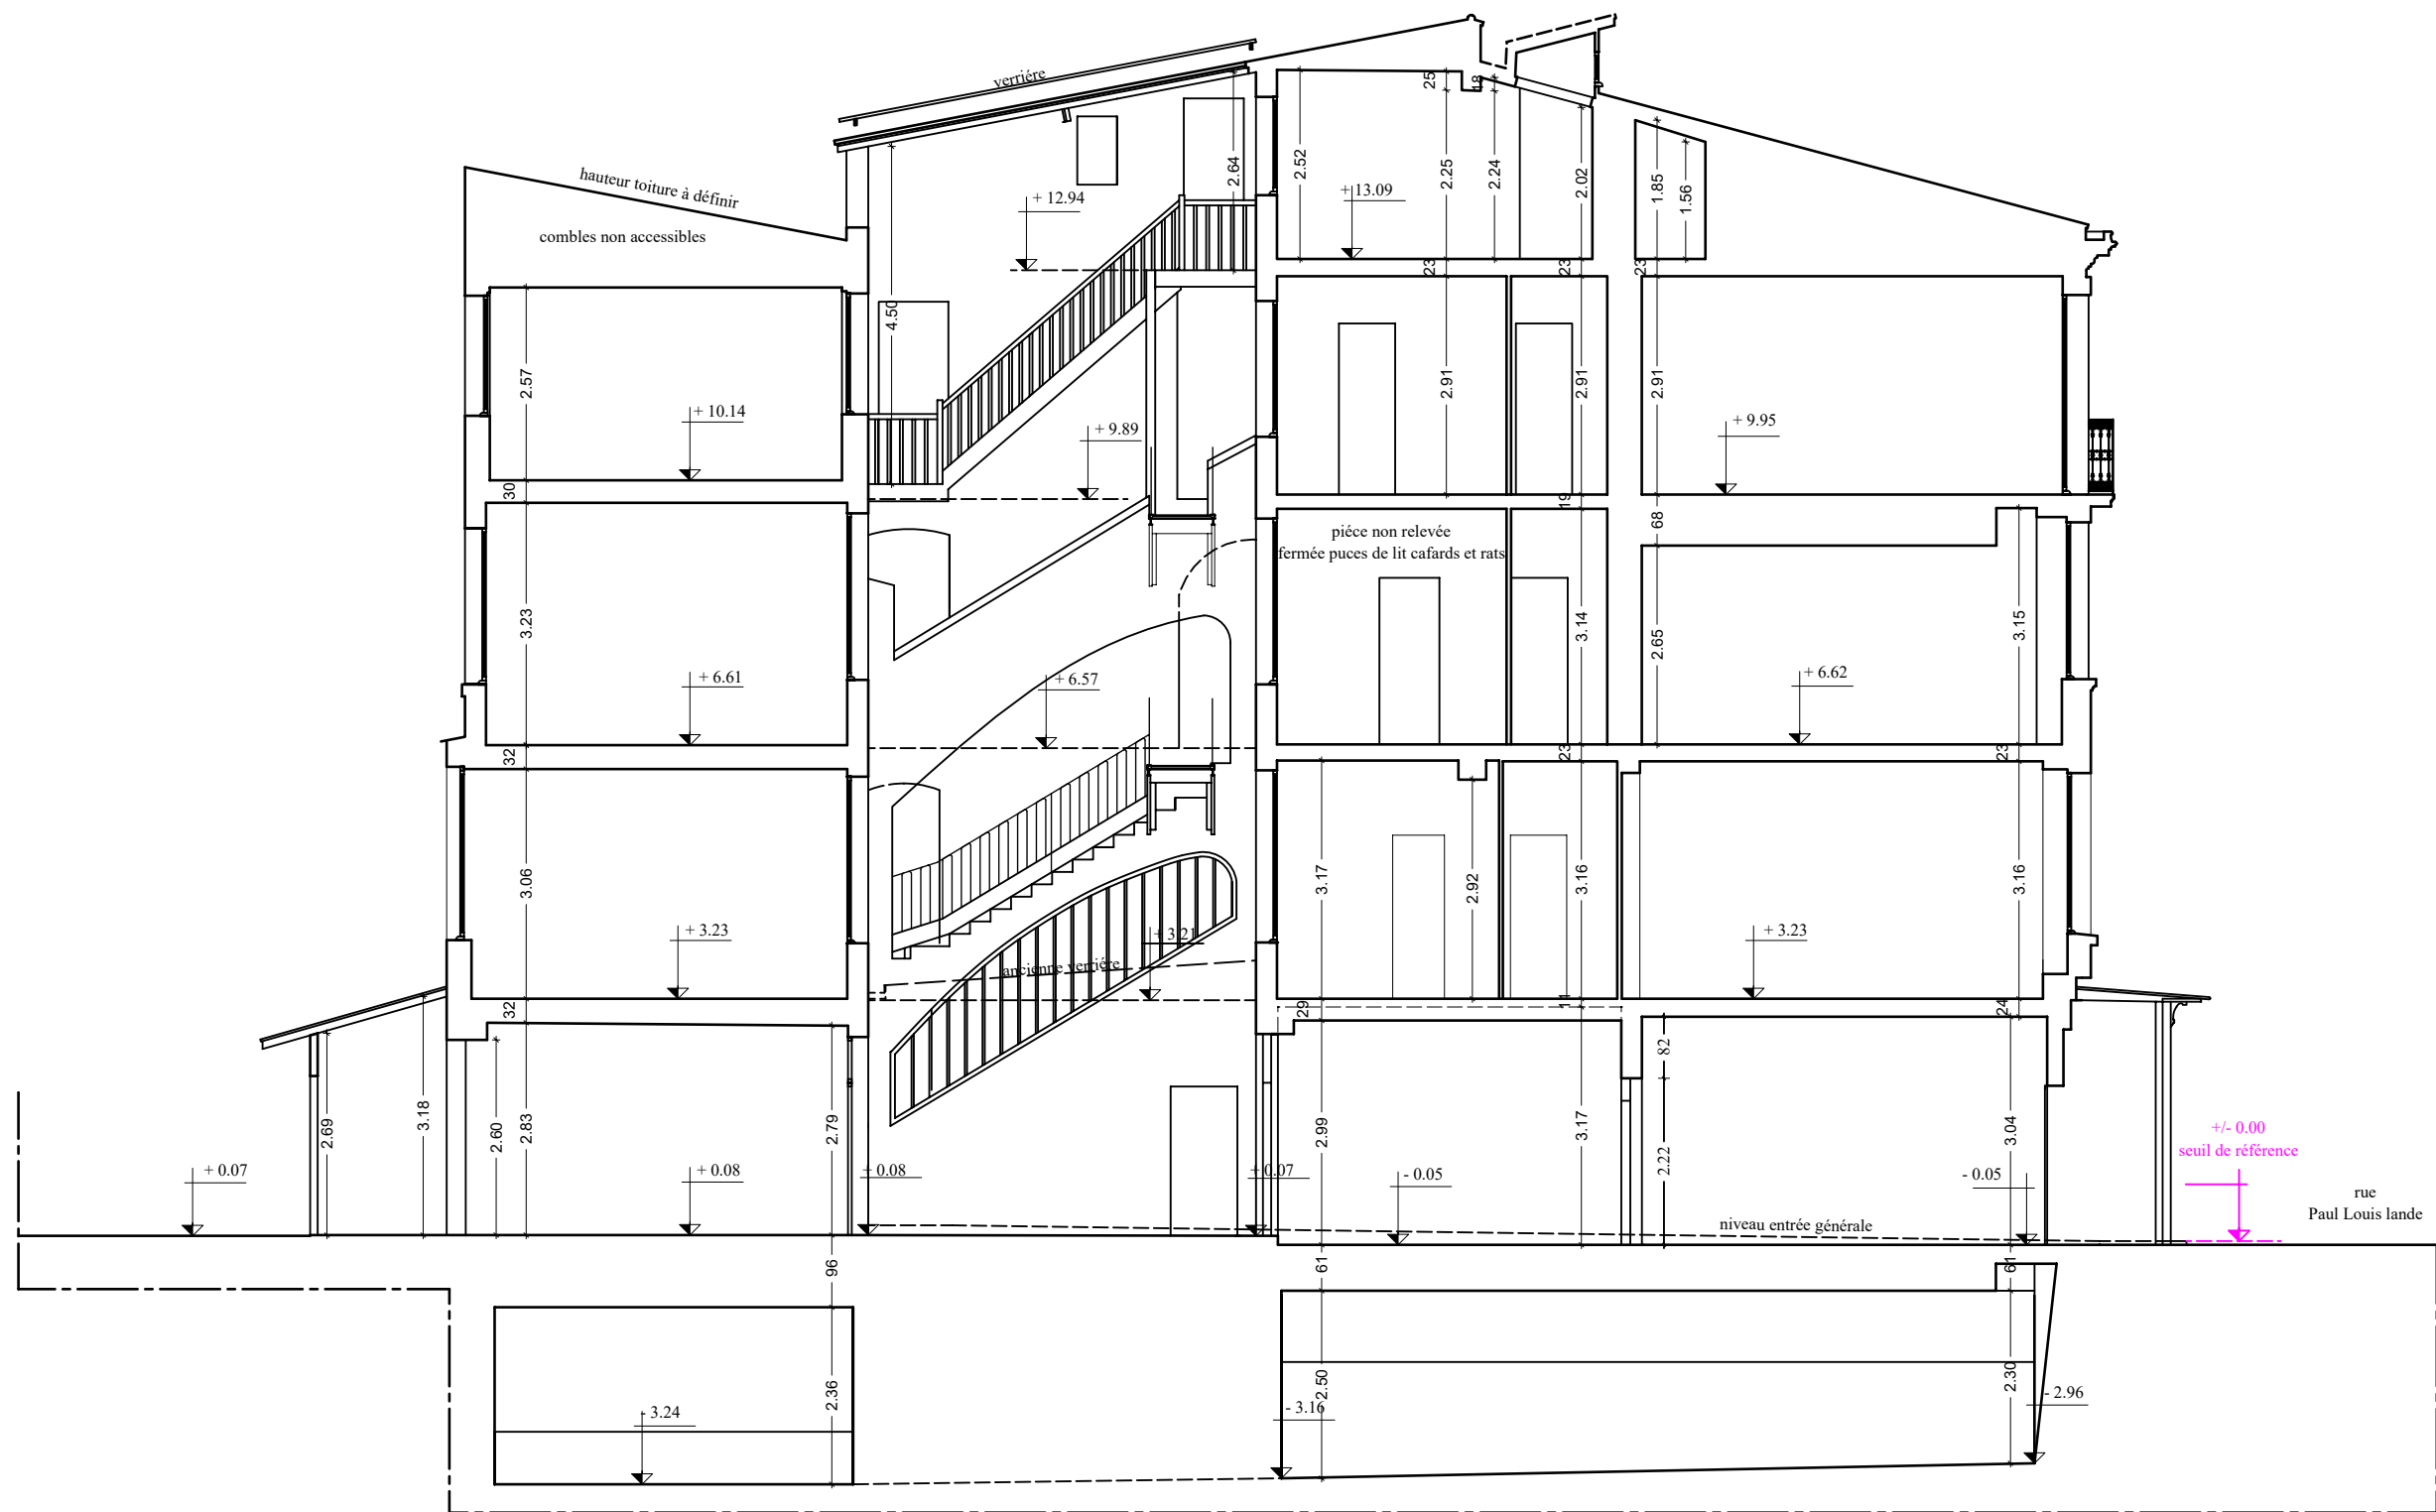

PLANS DE RECOLEMENT

41 rue Paul Louis Lande
33000 BORDEAUX

COUPE AA
Echelle 1/100

Laurent FONTAINE
5 Sagnots
33720 St Michel de Rieufret
Tél: 06.23.37.18.21
FEVRIER 2024