



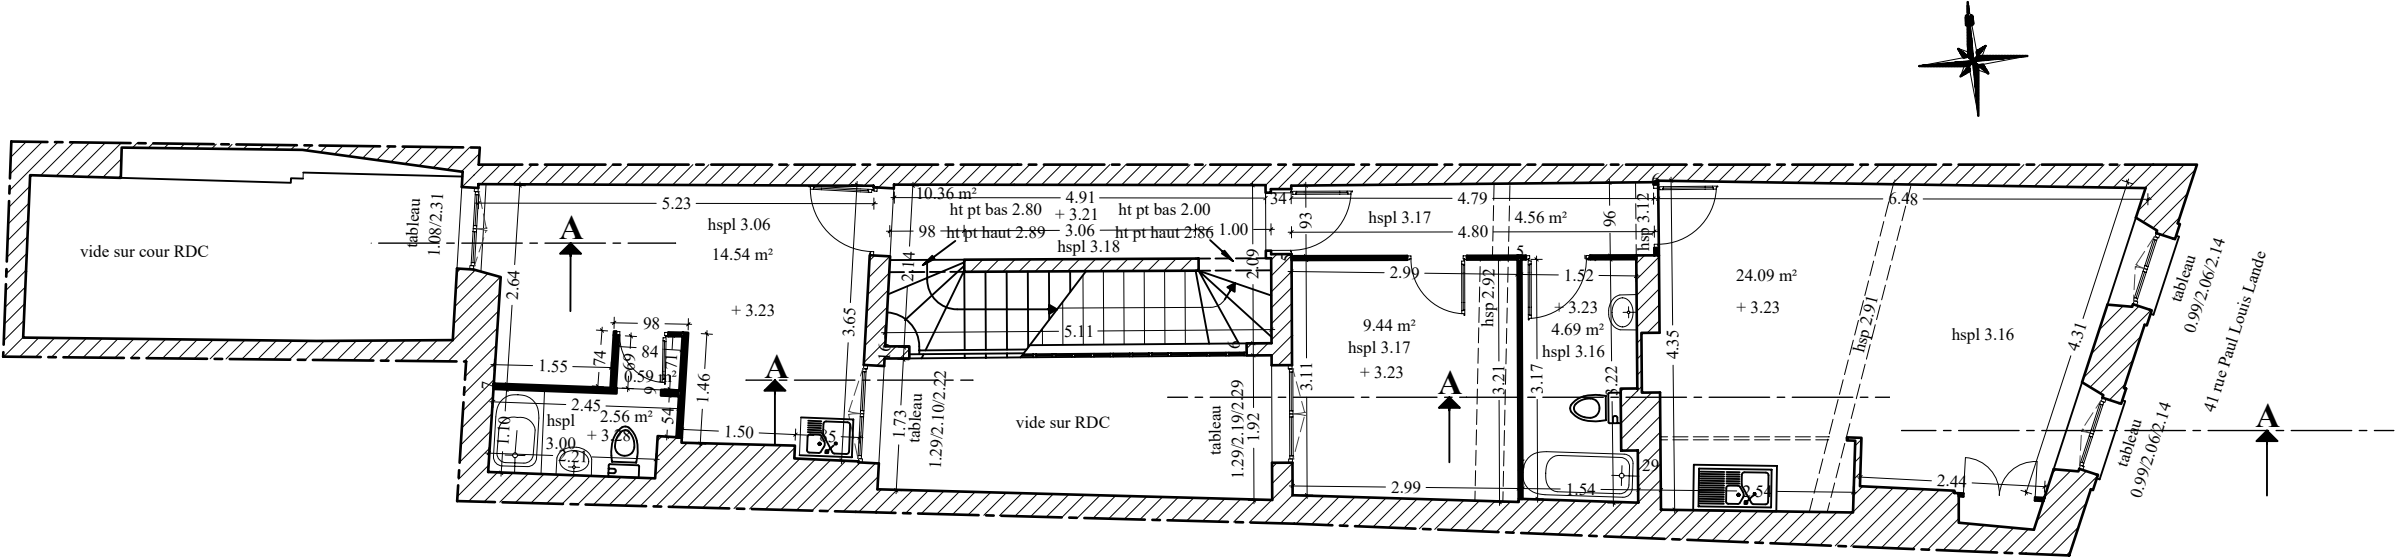

NIVEAU 1

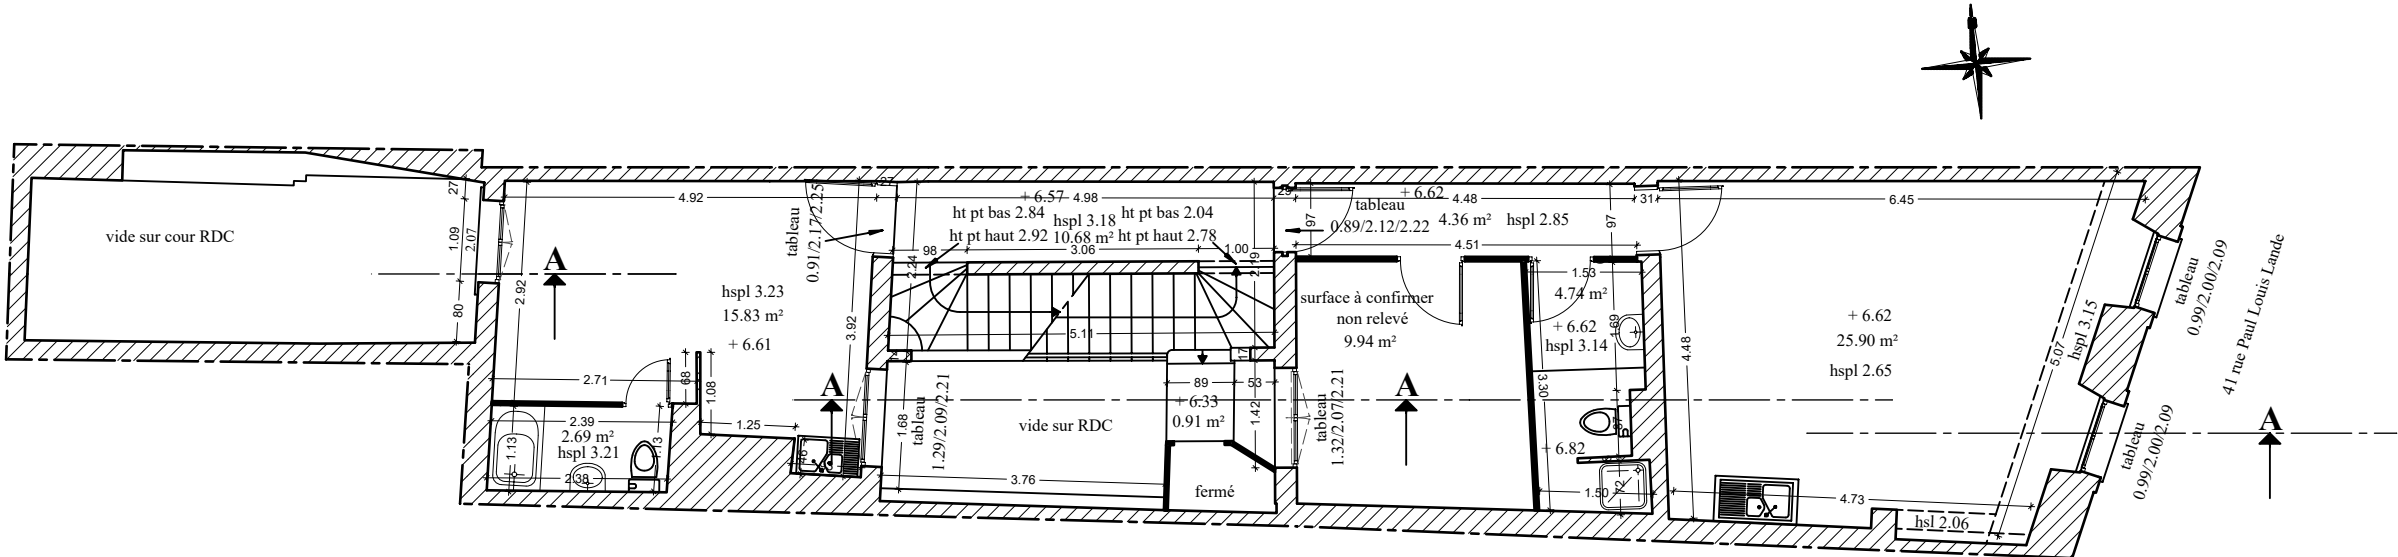

NIVEAU 2

PLANS DE RECOLEMENT	Laurent FONTAINE
41 rue Paul Louis Lande 33000 BORDEAUX	5 Sagnots 33720 St Michel de Rieufret
CAVE et RDC Echelle 1/100	Tél: 06.23.37.18.21
	FEVRIER 2024