



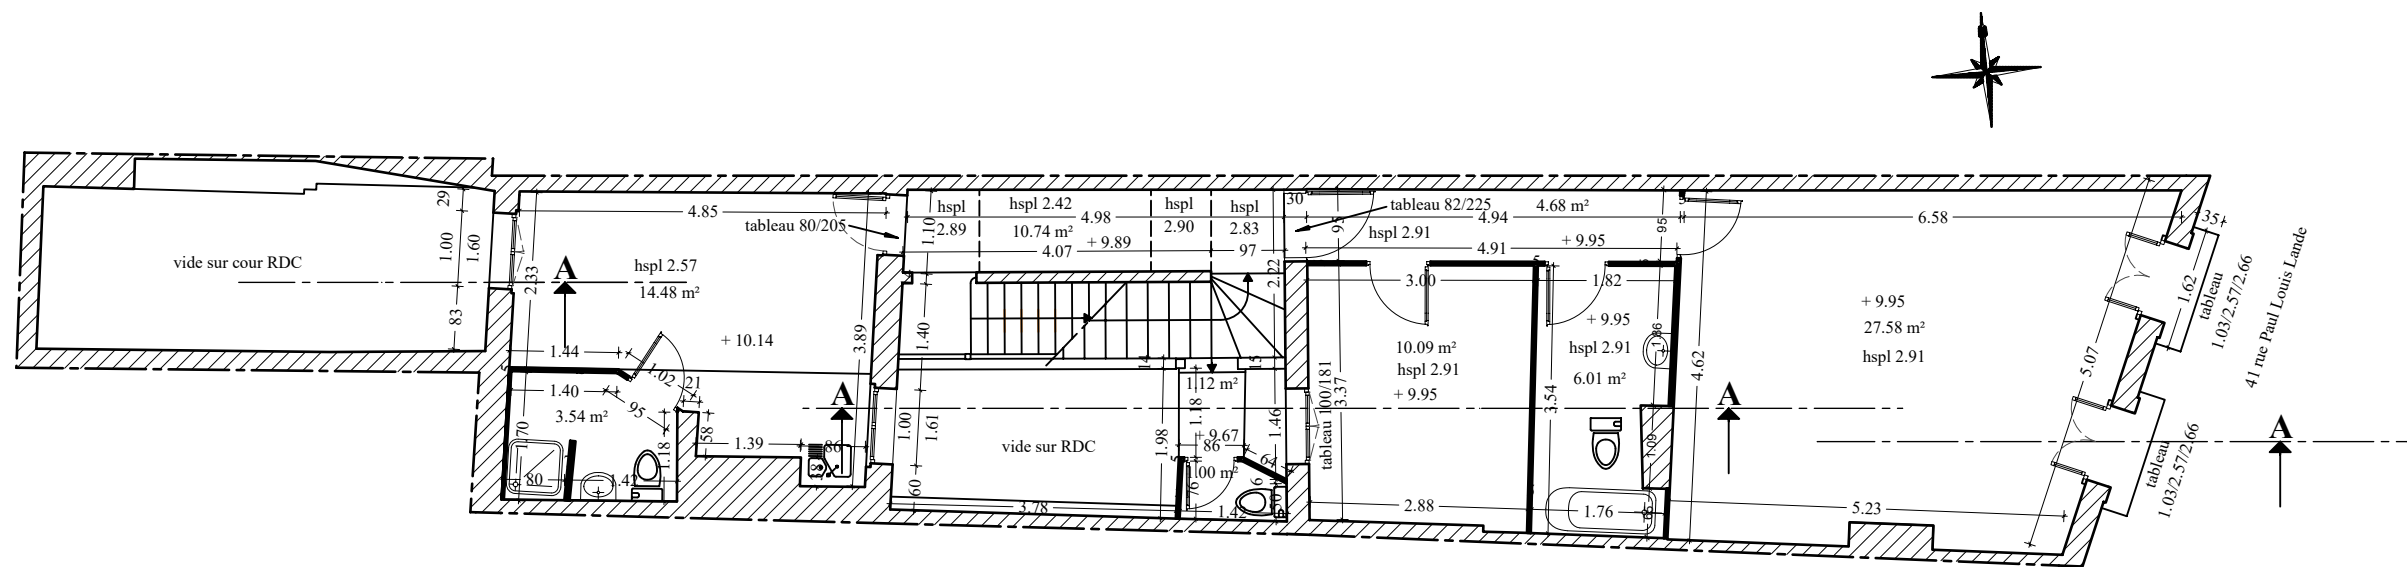

NIVEAU 3

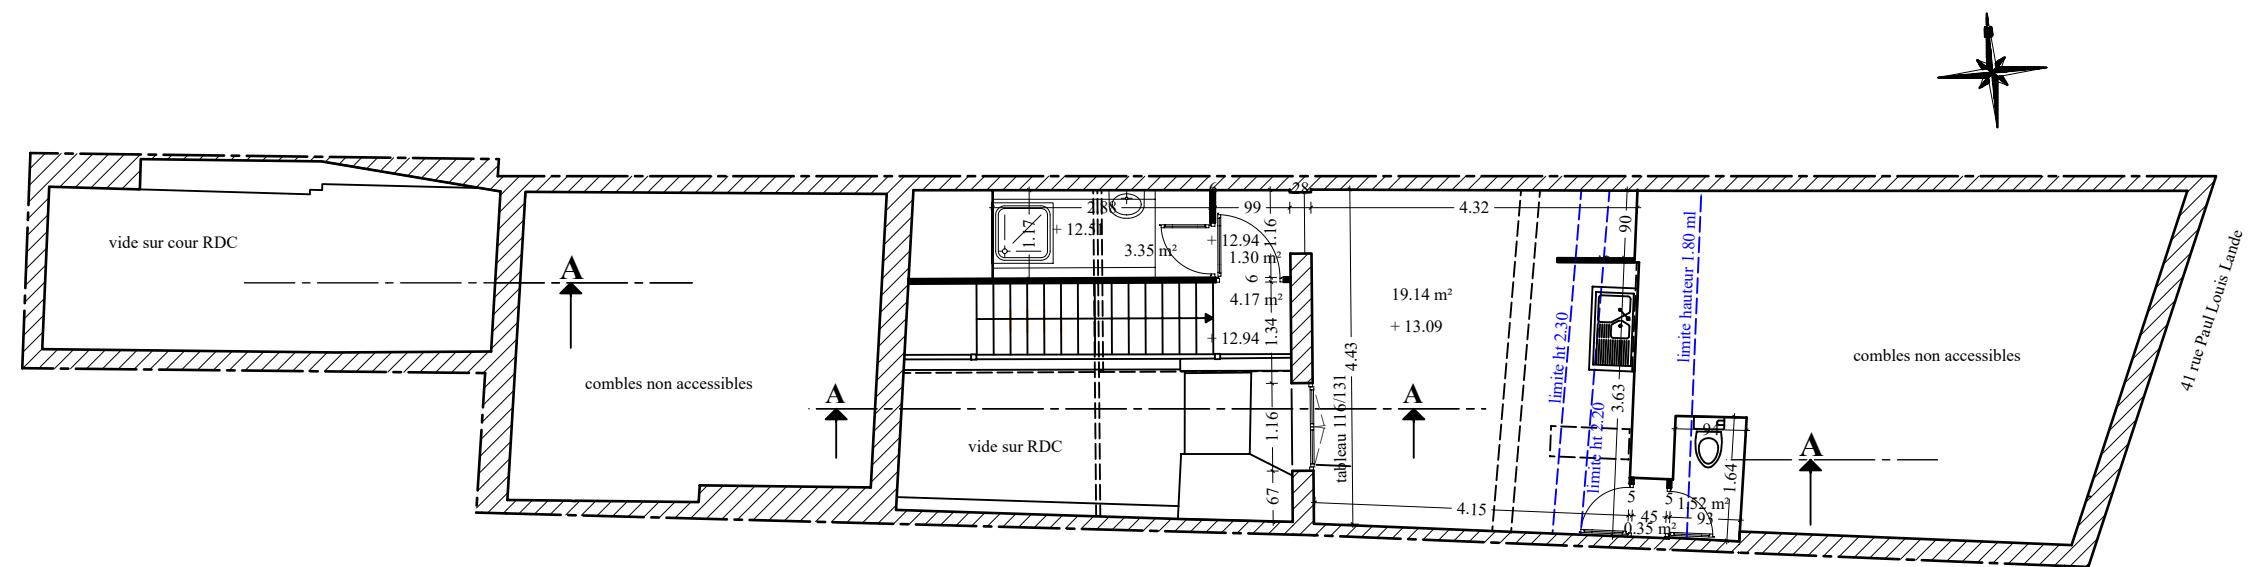

NIVEAU 4

PLANS DE RECOLEMENT	Laurent FONTAINE
41 rue Paul Louis Lande 33000 BORDEAUX	5 Sagnots 33720 St Michel de Rieufret
NIVEAUX 3 et 4 Echelle 1/100	Tél: 06.23.37.18.21 FEVRIER 2024