

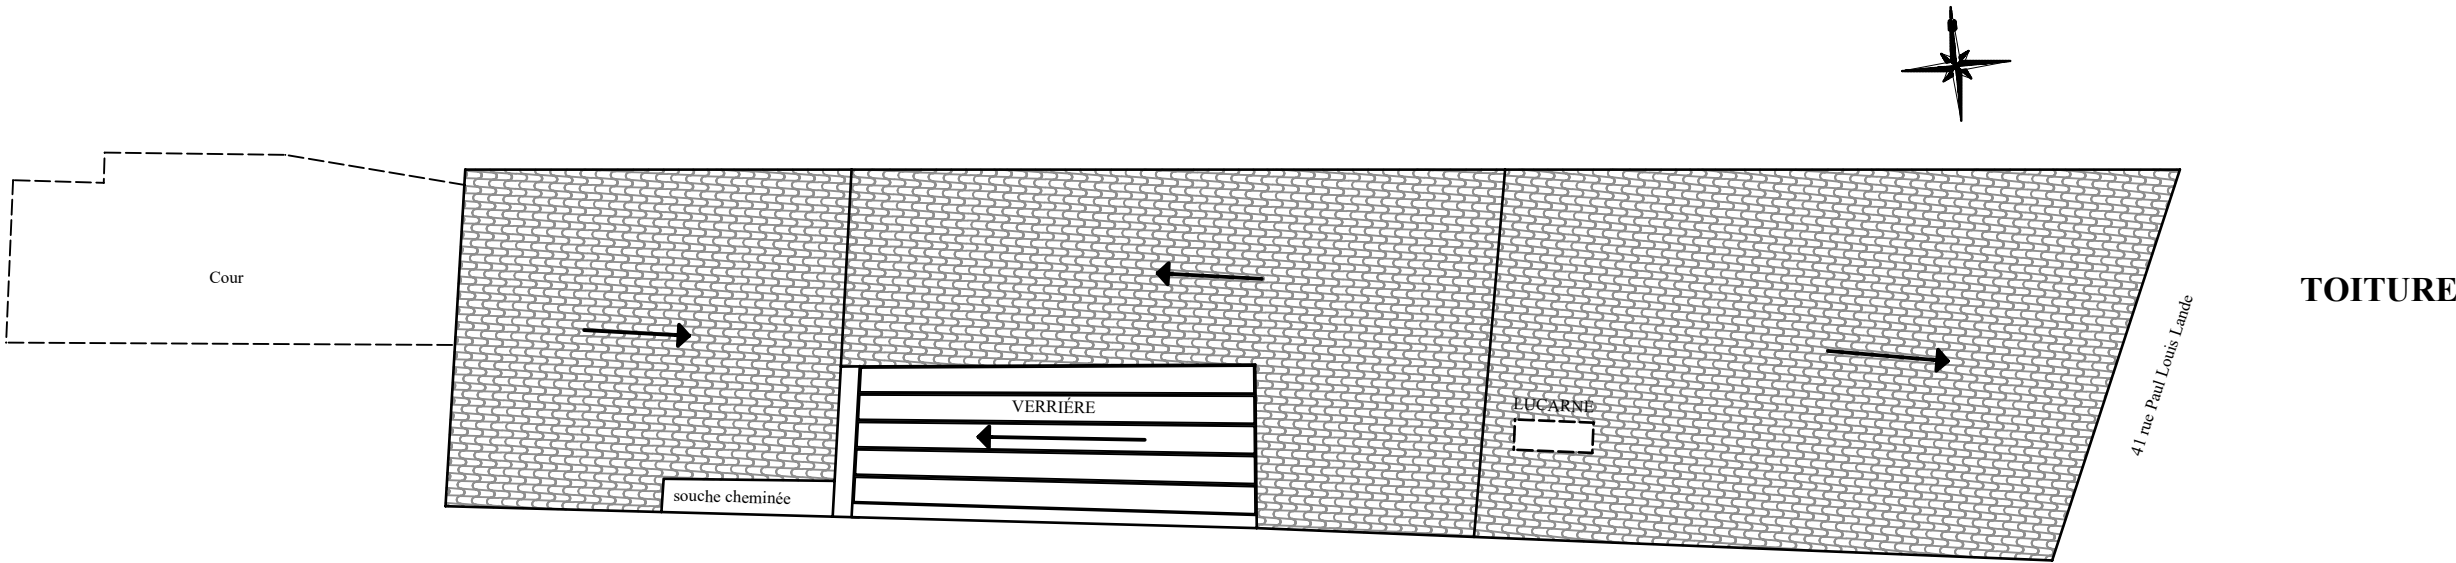



FACADE ARRIERE

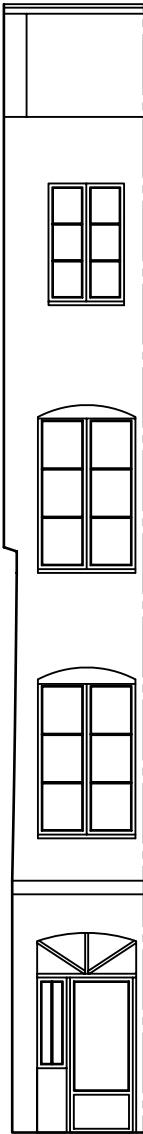

VUE A

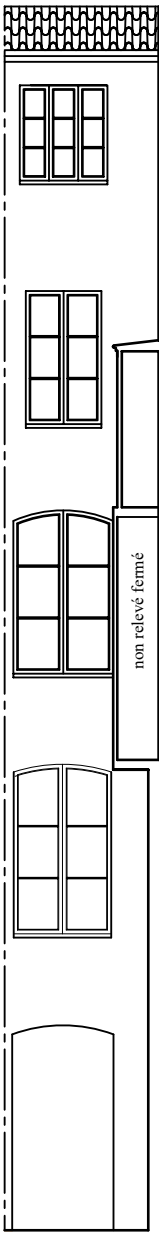

VUE B

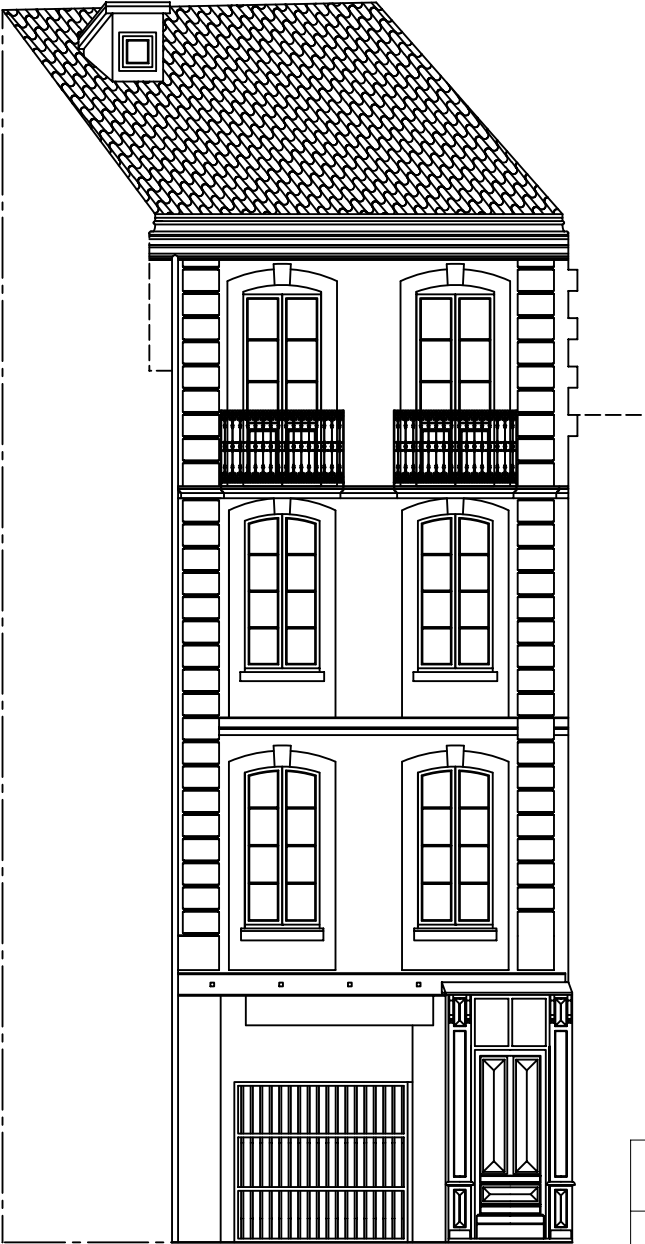

FACADE SUR RUE

PLANS DE RECOLEMENT	Laurent FONTAINE
41 rue Paul Louis Lande 33000 BORDEAUX	5 Sagnots 33720 St Michel de Rieufret
TOITURE et FACADES Echelle 1/100	Tél: 06.23.37.18.21
	FEVRIER 2024