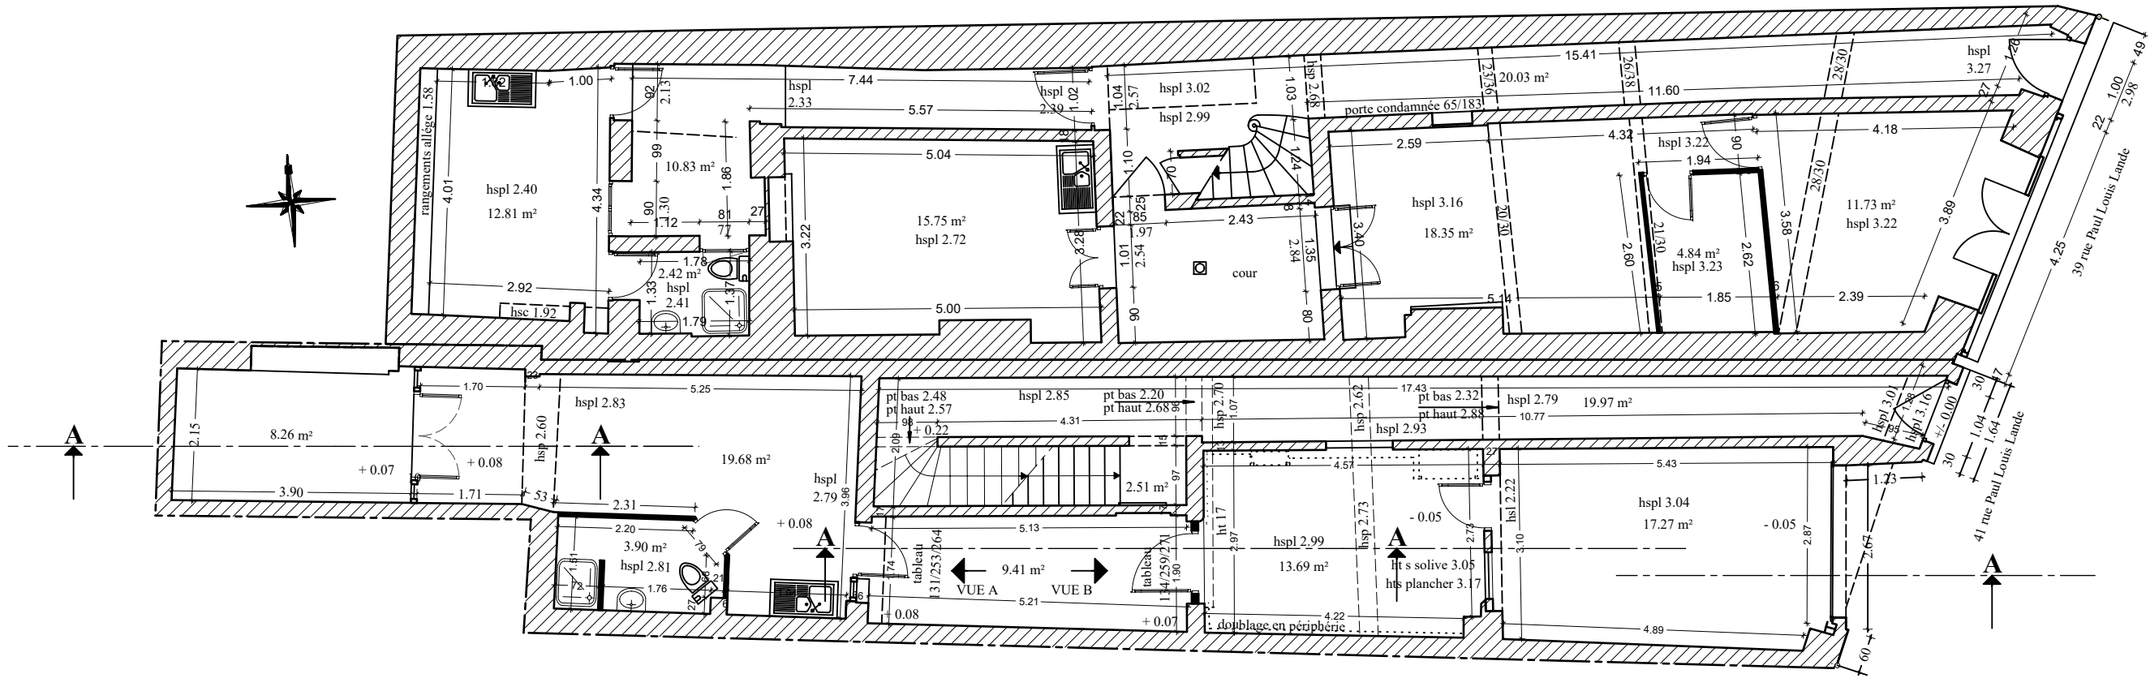

PLANS NON DEFINITIFS

PLANS DE RECOLEMENT	Laurent FONTAINE 5 Sagnots 33720 St Michel de Rieufret Tél: 06.23.37.18.21
39/41 rue Paul Louis Lande 33000 BORDEAUX	
RDC **Echelle 1/100**	Mars 2025