

Récépissé de DT Récépissé de DICT

Au titre du chapitre IV du titre V du livre V (partie réglementaire) du Code de l'environnement
et de la section 12 du chapitre IV du titre III du livre V de la 4^{ème} partie (partie réglementaire) du Code du travail

(Annexe 2 de l'arrêté du 15 février 2012 modifié - NOR : DEVP1116359A)

Destinataire

Récépissé de DT
Récépissé de DICT
Récépissé de DT/DICT
conjointe

Dénomination :

Complément / Service :

Numéro / Voie :

Lieu-dit / BP :

Code Postal / Commune :

Pays :

Coordonnées de l'exploitant

Raison sociale :

Personne à contacter :

Numéro / Voie :

Lieu-dit / BP :

Code Postal / Commune :

Tél. :

Fax :

N° consultation du téléservice :

Référence de l'exploitant :

N° d'affaire du déclarant :

Personne à contacter (déclarant) :

Date de réception de la déclaration :

Commune principale des travaux :

Adresse des travaux prévus :

Éléments généraux de réponse

Les renseignements que vous avez fournis ne nous permettent pas de vous répondre. La déclaration est à renouveler. Précisez notamment :

Les réseaux/ouvrages que nous exploitons ne sont pas concernés au regard des informations fournies. Distance > à : _____ m

Il y a au moins un réseau / ouvrage concerné de catégorie (voir liste des catégories au verso) : _____. Autres informations :

Modification ou extension de nos réseaux / ouvrages

Modification ou extension de réseau/ouvrage envisagée dans un délai inférieur à 3 mois :

Réalisation de modifications en cours sur notre réseau/ouvrage.

Veuillez contacter notre représentant :

Tél. :

NB : Si nous avons connaissance d'une modification du réseau/ouvrage dans le délai maximal de 3 mois à compter de la consultation du téléservice, nous vous en informons.

Emplacement de nos réseaux / ouvrages

Plans joints :	Références :	Echelle ⁽¹⁾ :	Date d'édition ⁽¹⁾ :	Sensible :	Prof. régl. mini ⁽¹⁾ :	Matériau réseau ⁽¹⁾ :
NB : La classe de précision A, B ou C figure dans les plans.			___ / ___ / ___		___ cm	
			___ / ___ / ___		___ cm	

Réunion sur chantier pour localisation du réseau/ouvrage : Date retenue d'un commun accord : ___ / ___ / ___ à ___ h ___

ou Prise de RDV à l'initiative du déclarant (date du dernier contact non conclusif : ___ / ___ / ___)

Votre projet doit tenir compte de la servitude protégeant notre ouvrage.

(cas d'un récépissé de DT) Vous devez prévoir des investigations complémentaires à notre charge (hors cas d'exemption prévus dans la réglementation) ⁽²⁾

Des branchements non cartographiés sont présents. Ils sont soit pourvus d'affleurants visibles et rattachés à un réseau principal souterrain identifié dans les plans joints, soit munis de dispositifs automatiques supprimant tout risque en cas d'endommagement ⁽²⁾

(1) : facultatif si l'information est fournie sur le plan joint (2) : pour les tronçons et branchements non cartographiés en classe A, prévoir des clauses techniques et financières particulières dans le marché

Recommandations de sécurité

Les recommandations techniques spécifiques suivantes sont à appliquer, en fonction des risques liés à l'utilisation des techniques de travaux employées :

Rubriques du guide technique relatives à des ouvrages ou travaux spécifiques :

Pour les exploitants de lignes électriques : si la distance d'approche a été précisée, la mise hors tension est : possible impossible

Mesures de sécurité à mettre en œuvre :

Dispositifs importants pour la sécurité :

Cas de dégradation d'un de nos ouvrages

En cas de dégradation d'un de nos ouvrages, contactez nos services au numéro de téléphone suivant : _____

Pour toute anomalie susceptible de mettre en cause la sécurité au cours du déroulement du chantier, prévenir le service départemental d'incendie et de secours (par défaut le 18 ou le 112) : _____

Responsable du dossier

Nom : _____

Désignation du service : _____


Tél. : _____

Signature de l'exploitant ou de son représentant


Nom du signataire : _____

Signature : _____

Date : ___ / ___ / ___ Nombre de pièces jointes, y compris les plans : _____

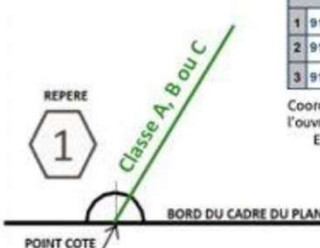LEGENDE DES PLANS DE DETAIL									
A Réseau de télécommunication en classe A En planimétrie seulement sauf indication contraire sur le plan B Réseau de télécommunication en classe B C Réseau de télécommunication en classe C IGN Fond cartographique issus de l'IGN	Coordonnées géoréférencées d'au moins trois points de l'ouvrage faisant foi  <table border="1"> <thead> <tr> <th colspan="2">Points de repère</th></tr> </thead> <tbody> <tr> <td>1</td><td>912108.97 6451058.35</td></tr> <tr> <td>2</td><td>912082.64 6450943.65</td></tr> <tr> <td>3</td><td>912051.0 6451022.48</td></tr> </tbody> </table> Coordonnées de points remarquables de l'ouvrage dans le système de projection : EPSG :2154 – RGF93, Lambert 93	Points de repère		1	912108.97 6451058.35	2	912082.64 6450943.65	3	912051.0 6451022.48
Points de repère									
1	912108.97 6451058.35								
2	912082.64 6450943.65								
3	912051.0 6451022.48								
La présence d'un grillage avertisseur enterré au-dessus de nos ouvrages n'est pas systématique.									

Contact
Pour toute demande de dévoiement : il est impératif de nous contacter <u>le plus tôt possible</u>, de préférence dès la réception de la réponse à la DT. Par mail : sfr-sa@demat.sogelink.fr ou par téléphone au 09 80 80 43 03. Demande d'information : déconnexion, marquage localisation ou toute autre demande, contacter Sogelink en indiquant l'adresse du chantier, le numéro de DT-DICT ou de dossier et vos coordonnées. Par mail : sfr-sa@demat.sogelink.fr ou par téléphone au 09 80 80 43 03 En cas d'endommagement : Contacter Sogelink en indiquant l'adresse du sinistre, le numéro de DT-DICT ou de dossier et vos coordonnées. Par mail : sfr-sa@demat.sogelink.fr ou par téléphone au 02 98 46 46 27

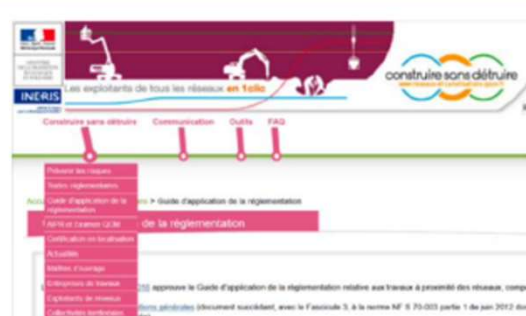RECOMMANDATIONS TECHNIQUES
L'ensemble des recommandations techniques liées aux « ouvrages de télécommunications » se trouve au paragraphe 3.7.6 du fascicule 2 du guide d'applications de la réglementation anti-endommagement disponible sur : http://www.reseaux-et-canalisation.ineris.fr 1) Cliquez sur « Construire sans détruire » 2) Cliquez sur « Guide d'application de la réglementation » Notez que vous y trouverez les consignes de sécurité liées aux techniques et engins que vous utilisez, aussi bien à proximité des canalisations enterrées, que des lignes de télécommunication électroniques aériennes.  Ce guide est un catalogue de recommandations et de prescriptions techniques usuelles, générales et génériques. Contrairement aux recommandations, les prescriptions présentent un caractère obligatoire. Elles sont encadrées et écrites en rouge et en gras. RAPPEL : Le marquage-piquetage est obligatoire (Arrêté du 3 mars 2014 modifiant l'arrêté du 8 septembre 2009) Article 27.3.1 : Lorsque les travaux doivent être exécutés au droit ou au voisinage d'ouvrages souterrains, enterrés, subaquatiques ou aériens, tels que canalisations et câbles ou autres réseaux, dépendant du maître de l'ouvrage ou de tierces personnes, le représentant du pouvoir adjudicateur prend à sa charge les sondages préalables en trois dimensions des ouvrages souterrains (voir aussi le chapitre 5.9 du fascicule 1 du Guide d'application de la réglementation).


DELEGANT :



DELEGATAIRE
MAÎTRE D'OUVRAGE :




CONSTRUCTEUR :

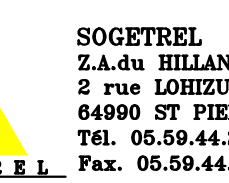

SOGETREL
Z.A. du HILLANS
2 rue LOHEZUN
Tél. 05.59.44.28.90
Fax. 05.59.44.03.97

Réseau Haut Débit du Département des PYRENEES ATLANTIQUES

TRONCON 07 : SAUVETERRE DE BEARN

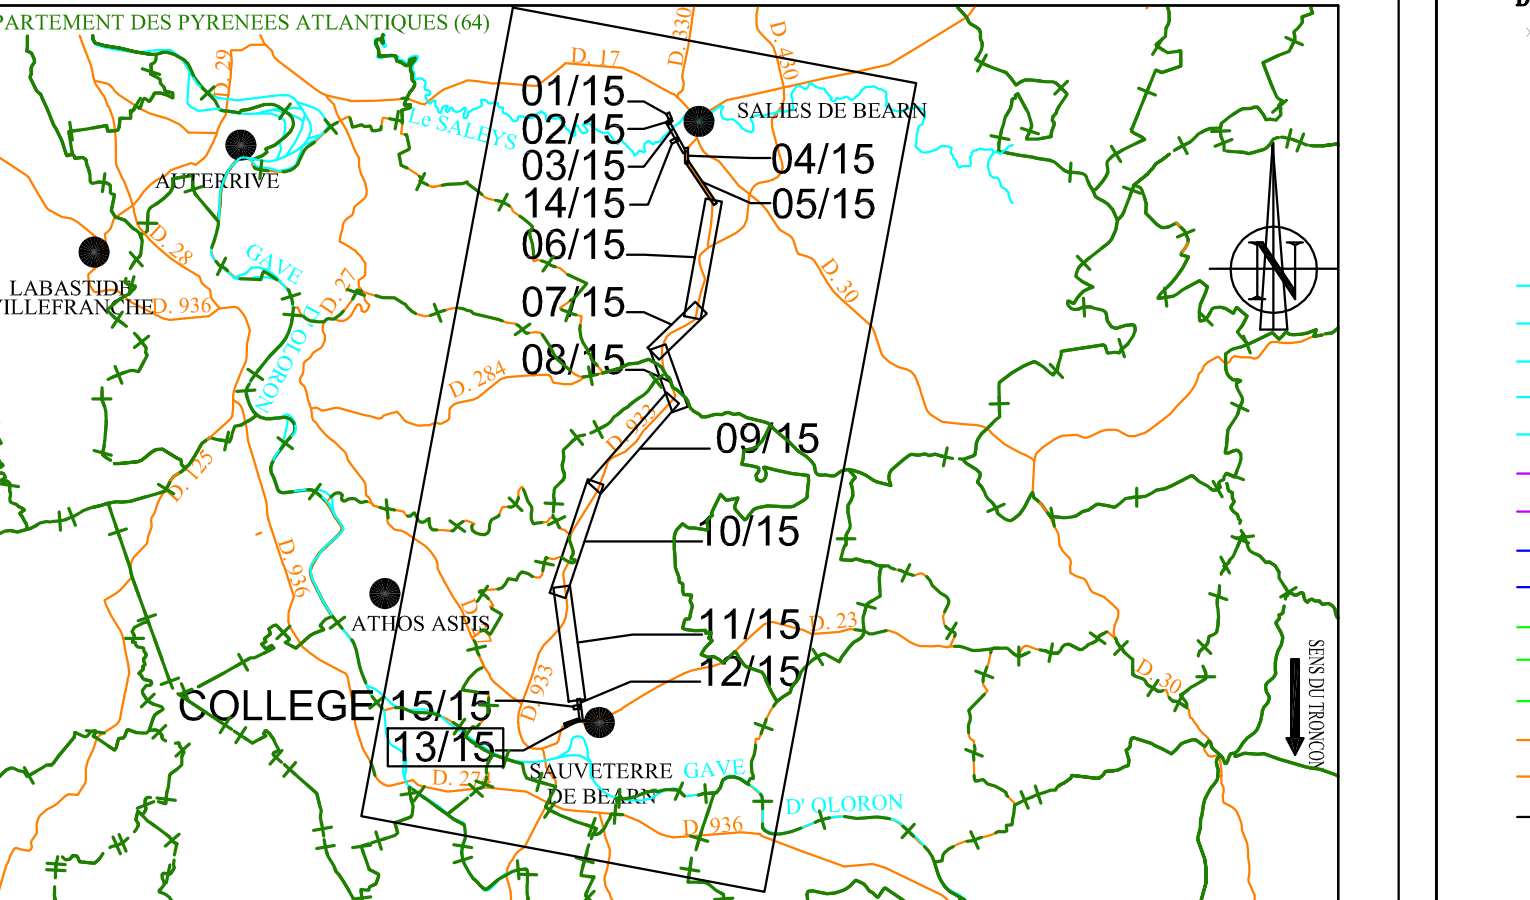

SECTEUR 01 : SALIES – SAUVETERRE

PLAN DE ROUTE

3	Modifications du plan	22/05/2007	DL	FM
2	Modifications du plan	22/12/2006	DL	FM
1	Création du plan	02/11/2005	NGI	SOGETREL
Indice:	Modification:	Date:	Etabli par:	Vérifié par:
Réf. Ingenierie :	2Y13T07S01RT13	ECHELLE	STATUT	PLAN
Réf. IRIS 64 :	2Y1-3-T07-S01-RT-13	1/200	REC	13 / 15

RESEAU IRIS 64

Chambre (ici, K2C)

Chambre (ici, L3T)

Limite de parcelle (de site technique, shelter ou de site de régénération)

Point d'accès au système de détection

Réseau de fourreaux à créer

Réseau de fourreaux existant

Cotation obligatoire

Cotation indicative

Borne de repérage du réseau

Manchon(s) fourreau(s) ou raccord du filin détecteur

Début de forage - Fin de forage

RESEAUX AUTRES

Eau potable

Eau chaude

Eau haute pression

Eau usée - pluviale - unitaire

Eau de drainage

Pipeline

Pipeline haute pression

Energie basse et moyenne tension

Energie haute tension

Téléphone

Télédistribution

Fibre Optique

Gaz basse et moyenne pression

Gaz haute pression

Câbles divers

ENVIRONNEMENT

Limites d'états

Limites départementales

Limites communales

Limites de sections administratives (VNF, DDE...)

Hydrographie, plans d'eau (berges)

Rideau de palplanches

Muret ou Perré

Voies ferrées

Axes voiries

Ouvrages divers (pont, écluse...)

Voirie et Trottoirs

Végétation

Contours bâtiments

Haies

Clôtures

Périmètre des parcelles cadastrales avec référence (référence section - référence parcelle)

Limite de section cadastrale

Autres éléments issus du cadastre


MARQUAGE DES FOURREAUX

Les fourreaux sont marqués par des bandes de couleur :
GR : bandes grises
VI : bandes violettes
MR : bandes marron
OR : bandes oranges
RO : bandes roses
VE : bandes vertes
NO : fourreau noir
FL : fil de détection

AGENCEMENTS DES CHAMBRES

A, B... : Alvéoles Opérateur


N-1 URA Sauveterre

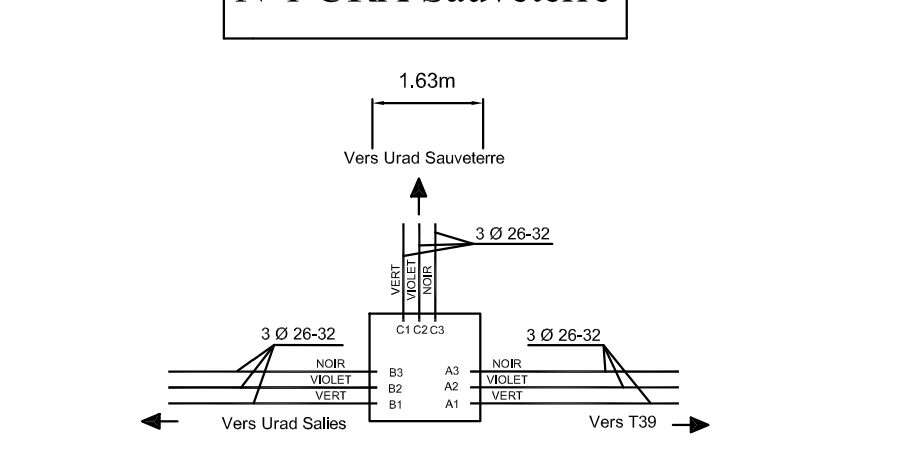

Agencement Type 6

AGENCEMENT DES FOURREAUX

Pose en tranchée
3 PEHD Ø26/32

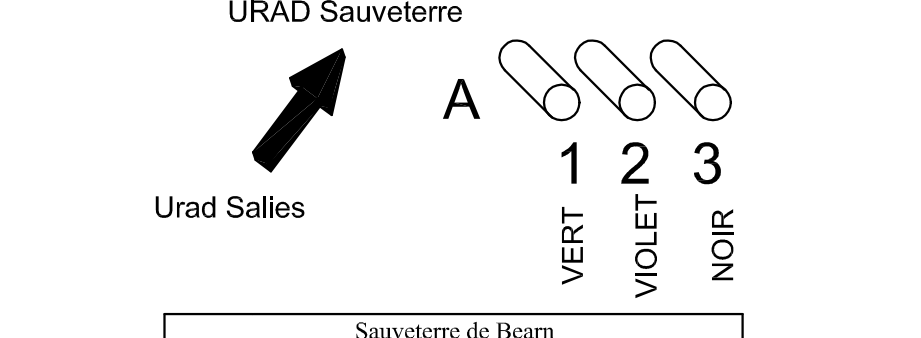


Agencement des fourreaux n°1

COUPES

COUPE Bb

Pose mécanisée sous chaussée lourde

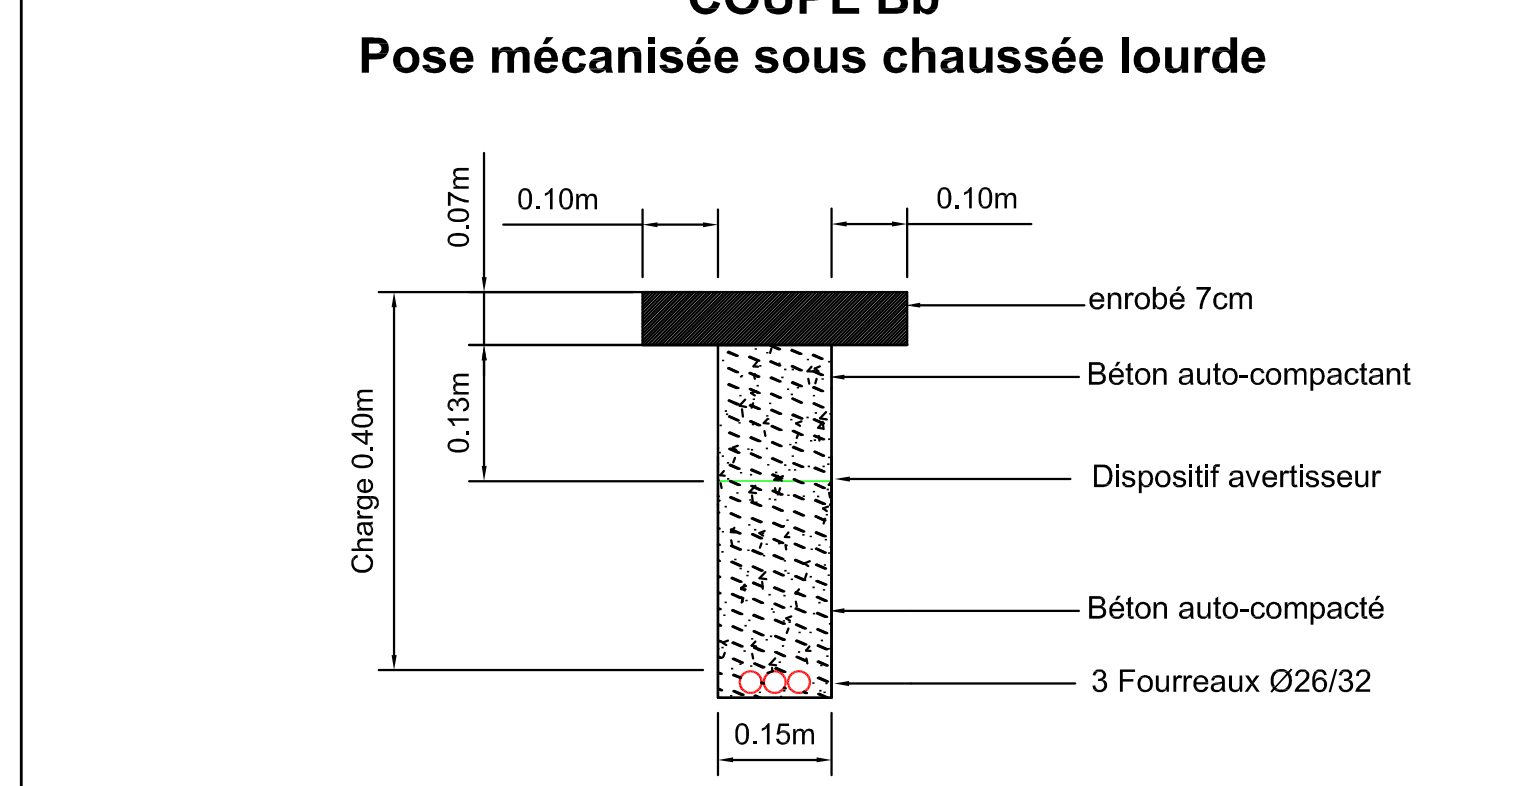

Composition/Distances partielles

Mode de pose/Coupes/Agencement

Gestionnaires

Commentaires/Sites


3 PEHD Ø26-32 / 184m

PM sous chaussée lourde/Coupe Bb/Agencement n°1

CG 64- (D933)

VERS Ch Sauveterre RD933-Gend : à 387 m

N-1 URA SAUVETERRE (T07)
L3T-250KN - UZZJ8
Agencement Type 6

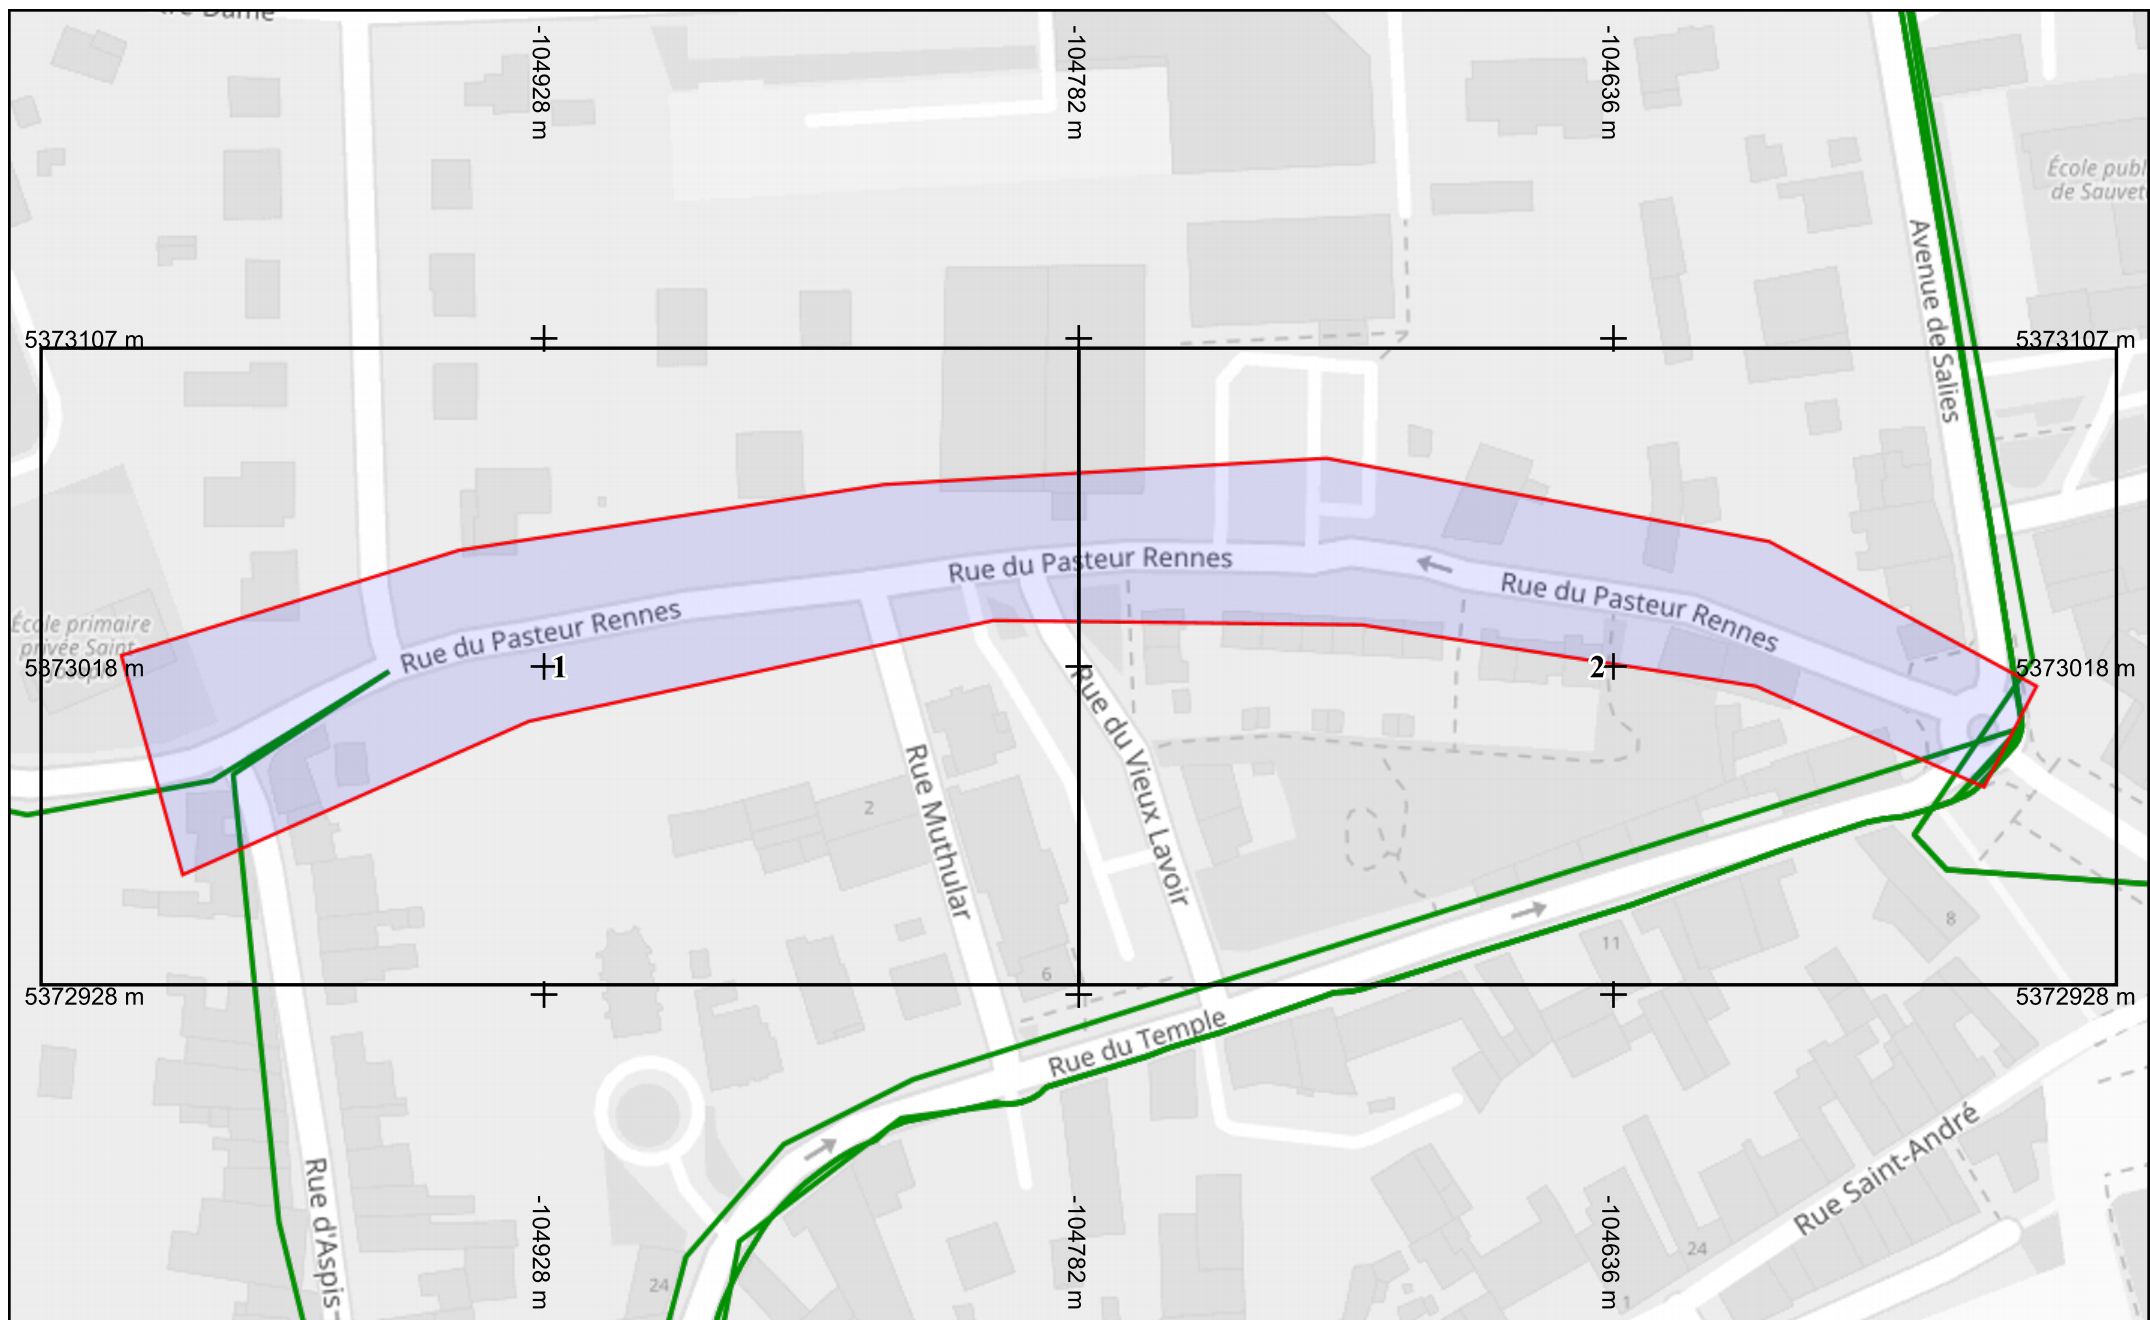

Légende
Réseau




Échelle : 1:1500 --- Plan généré le : 11/06/2026 - 09:52:43

Numéro de consultation : 2026060500214TLL

Adresse : Rue du Pasteur Rennes, 64390 Sauveterre-de-Béarn

Plan d'ensemble - Format d'impression : A4 Paysage

Classe de précision : C	Catégorie réseau : TL	Carroyage : WGS 84/Pseudo-Mercator - EPSG:3857
-------------------------	-----------------------	--

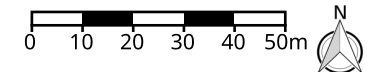




Légende
Réseau

Échelle : 1:1000 --- Plan généré le : 11/06/2026 - 09:52:43
Numéro de consultation : 2026060500214TLL
Adresse : Rue du Pasteur Rennes, 64390 Sauveterre-de-Béarn
Format d'impression : A4 Paysage

Classe de précision : C	Catégorie réseau : TL	Carroyage : WGS 84/Pseudo-Mercator - EPSG:3857
-------------------------	-----------------------	--

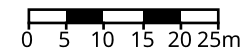



SFR

Légende
Réseau




Échelle : 1:1000 --- Plan généré le : 11/06/2026 - 09:52:43

Numéro de consultation : 2026060500214TLL

Adresse : Rue du Pasteur Rennes, 64390 Sauveterre-de-Béarn

Format d'impression : A4 Paysage

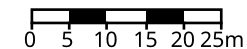

Classe de précision : C

Catégorie réseau : TL

Carroyage : WGS 84/Pseudo-Mercator - EPSG:3857